

RAKENTEET

Yläpohja bitumihuopakattolaatat
aluslaudoitus 23 x 95
tuuletusväli = 50 mm aluskermi tarvittaessa
tuulensuoja ~~8 mm villa~~ 30 mm
kattokannattajat kk 900
+ mineraalivilla 100
höyrysulku
harvalaudoitus
kattopaneli tai vastaava

Alapohja pintakäsittely
lattialauta 28 mm
höyrysulku
lattiakannattajat kk 600
+ mineraalivilla
tuulensuojalevy



Ulkoseinä pystyrimalaudoitus hienosahattu 20x122
peiterima 20x34
vaakakoolaus 22x100 pystykoolaus Tai klossi
+ tuuletusväli Vaakakoolauksen alla
tuulensuojalevy
puukoolaus 100x50 kk 600
+ mineraalivilla 100
höyrynsulku
sisustuslevy

JULKISIVUMATERIAALIT


- 1 pelti, maalattu
- 2 huopakattolaatta
- 3 paneliovi, maalattu
- 4 pystyrimalaudoitus, maalattu
- 5 lasi
- 6 vinoponttilaudoitus (yhdistetty ikkunaluukku markiisi) maalattu
- 7 betoni
- 8 maalattu puu
- 9 betoni



JULKISIVUT

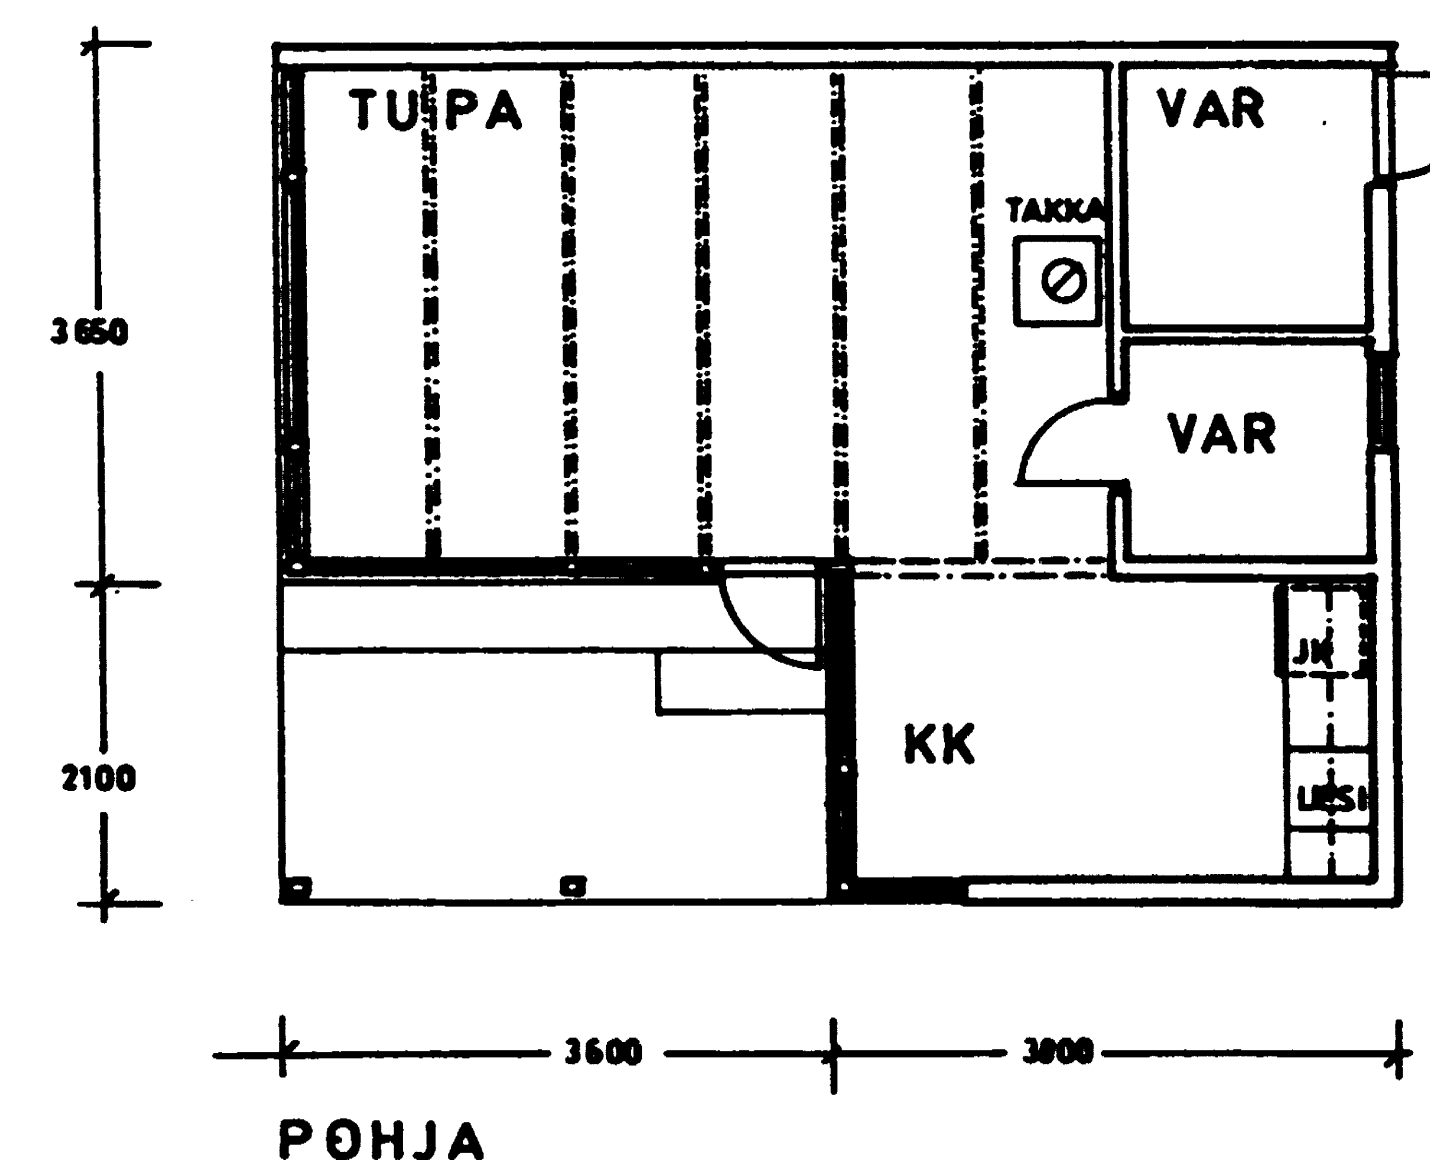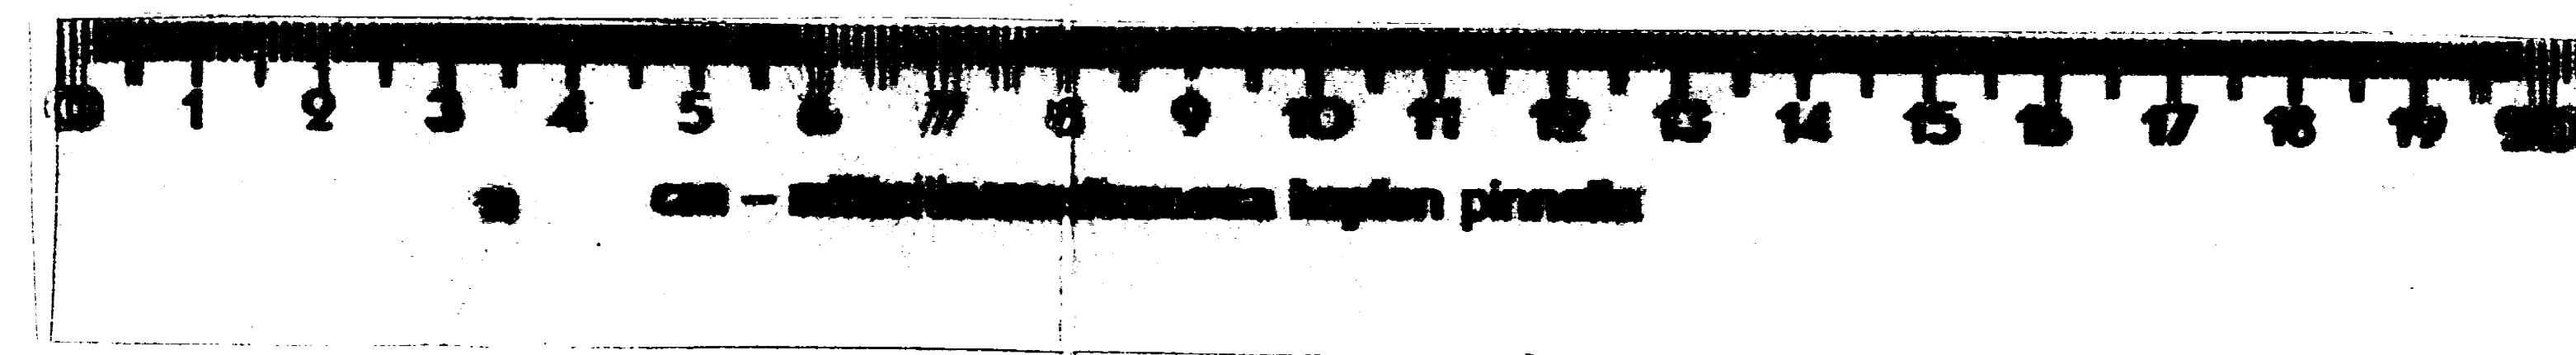

POHJA

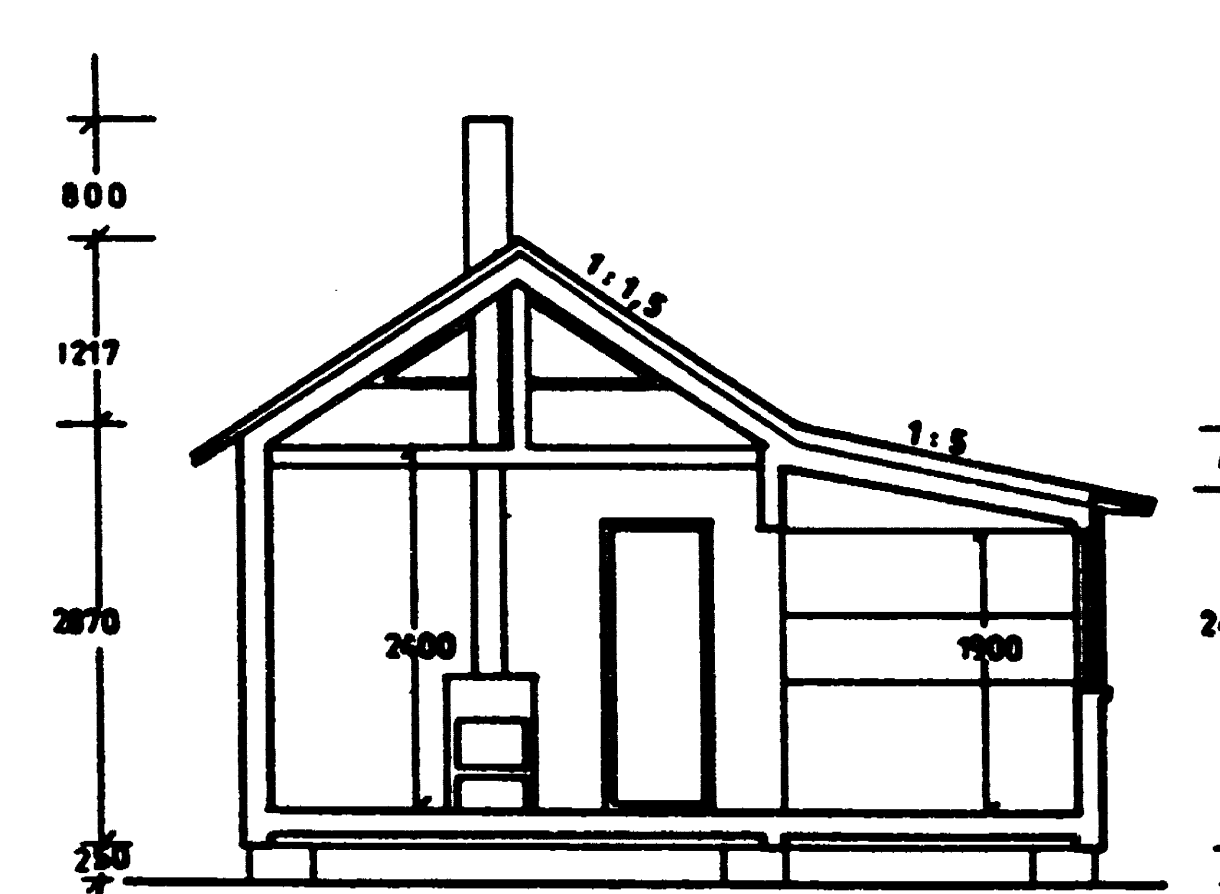

LEIKKAUS

TALI MARJANIEMI 35 m²

RAKENNUSVALVONTAVIRASTON

vahvistama 18.4.1995

Helsinki 20.4.1995

Maija-Leena Kärkäs
Maija-Leena Kärkäs
käsittelemäsihteeri

4081-255-97

Kuvaus no

Kassa/KVÄ	Korttel/Tila	Tontti/Pinta	Viraston arkistointimerkintä verten
45 Vartiokylä		2:1685	Tunnus 45-690-C-95
Rakennustyyppi	uudisrakennus	Piirustus	pääpiirustus
Rakennustyyppi	tyyppi 6	Piirustuksen sisältö	16
Puutarhamokki	Marjaniemen siirtolapuutarha	pohja, leikkaus	1 : 100
Marjaniementie		julkisivut	
Suunnittelun nimi, päiväys ja allekirjoitus		Suunnittelun, työn numero ja piirustuksen numero	Muutos
Tuula Fleming			ark

RAKENTEET



Yläpohja bitumihuopakattolaatat
aluslaudoitus 23 x 95
tuuletusväli = 50 mm aluskermi tarvittaessa
tuulensuoja 8 mm villa 30 mm
kattokannattajat kk 900
+ mineraalivilla 100
höyrysulku
harvalaudoitus
kattopaneli tai vastaava

Alapohja pintakäsittely
lattialauta 28 mm
höyrysulku
lattiakannattajat kk 600
+ mineraalivilla
tuulensuojalevy



Ulkoseinä pystyrimalaudoitus hienosahattu 20x122
peiterima 20x34
vaakakoolaus 22x100 pystykoolaus tai klassi
+ tuuletusväli vaakakoolauksen alla
tuulen suojalevy
puukoolaus 100x50 kk 600
+ mineraalivilla 100
höyrysulku
sisustuslevy

JULKISIVUMATERIAALIT


- 1 pelti, maalattu
- 2 huopakattolaatta
- 3 paneliovi, maalattu
- 4 pystyrimalaudoitus, maalattu
- 5 lasi
- 6 vinoponttilaudoitus (yhdistetty ikkunaluukku markiisi)
maalattu
- 7 betonihiharkko
- 8 maalattu puu
- 9 betoni

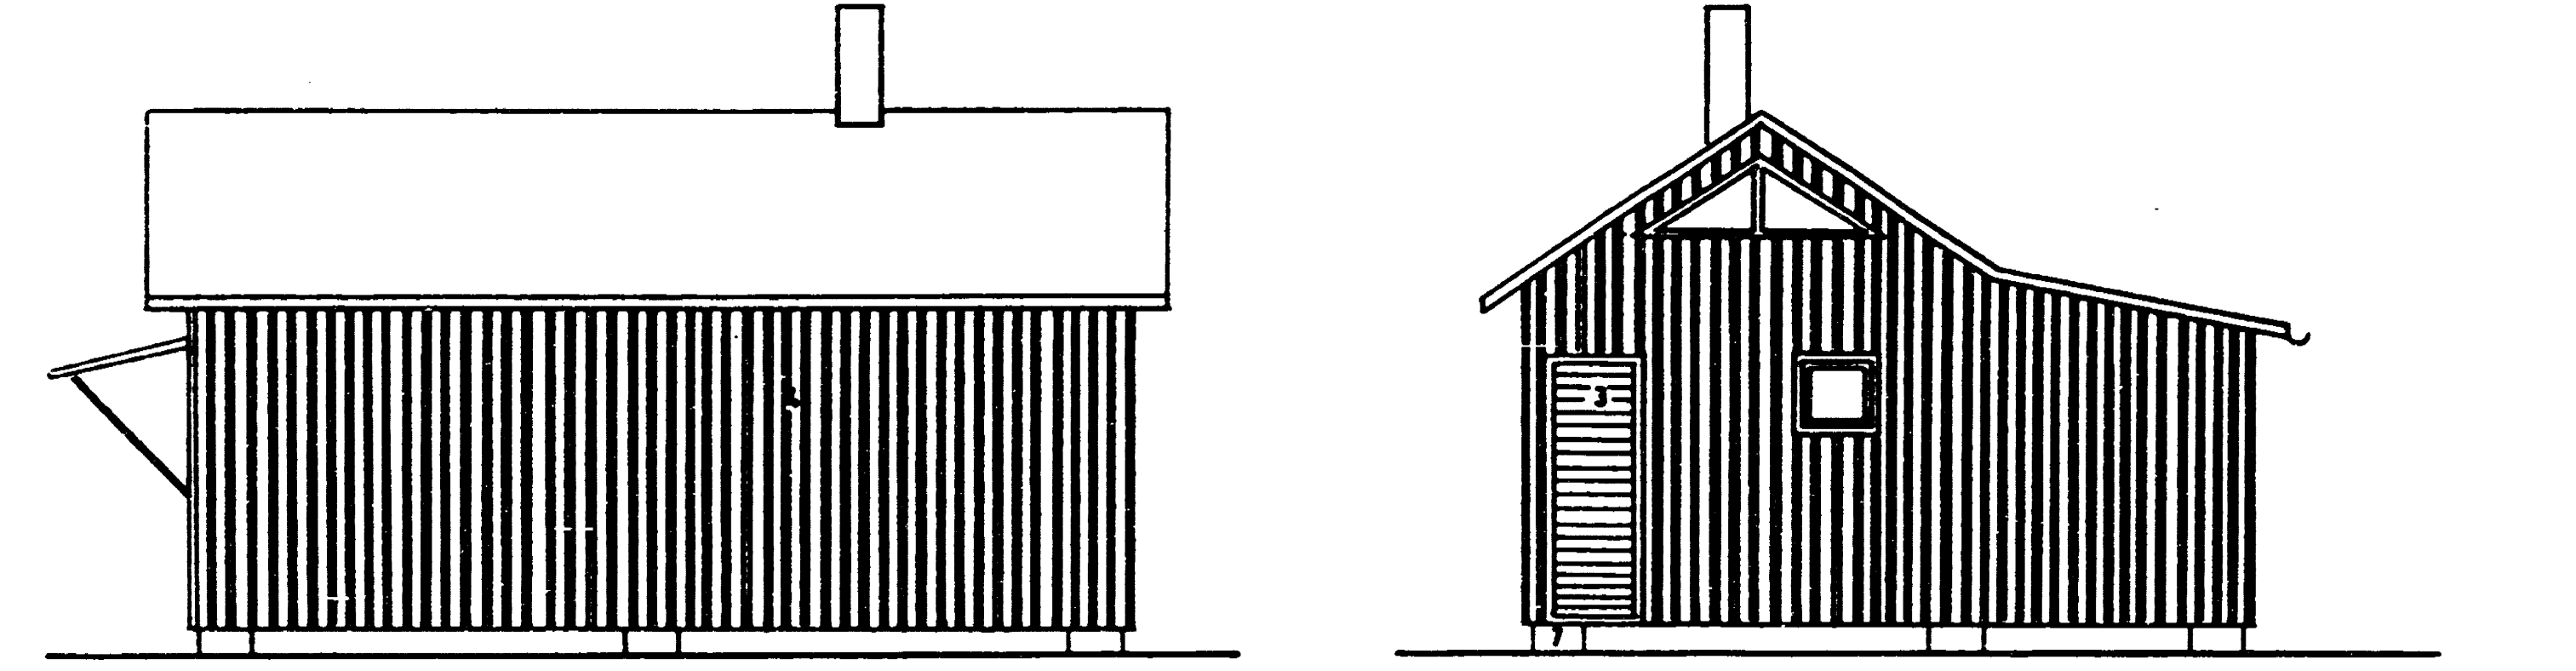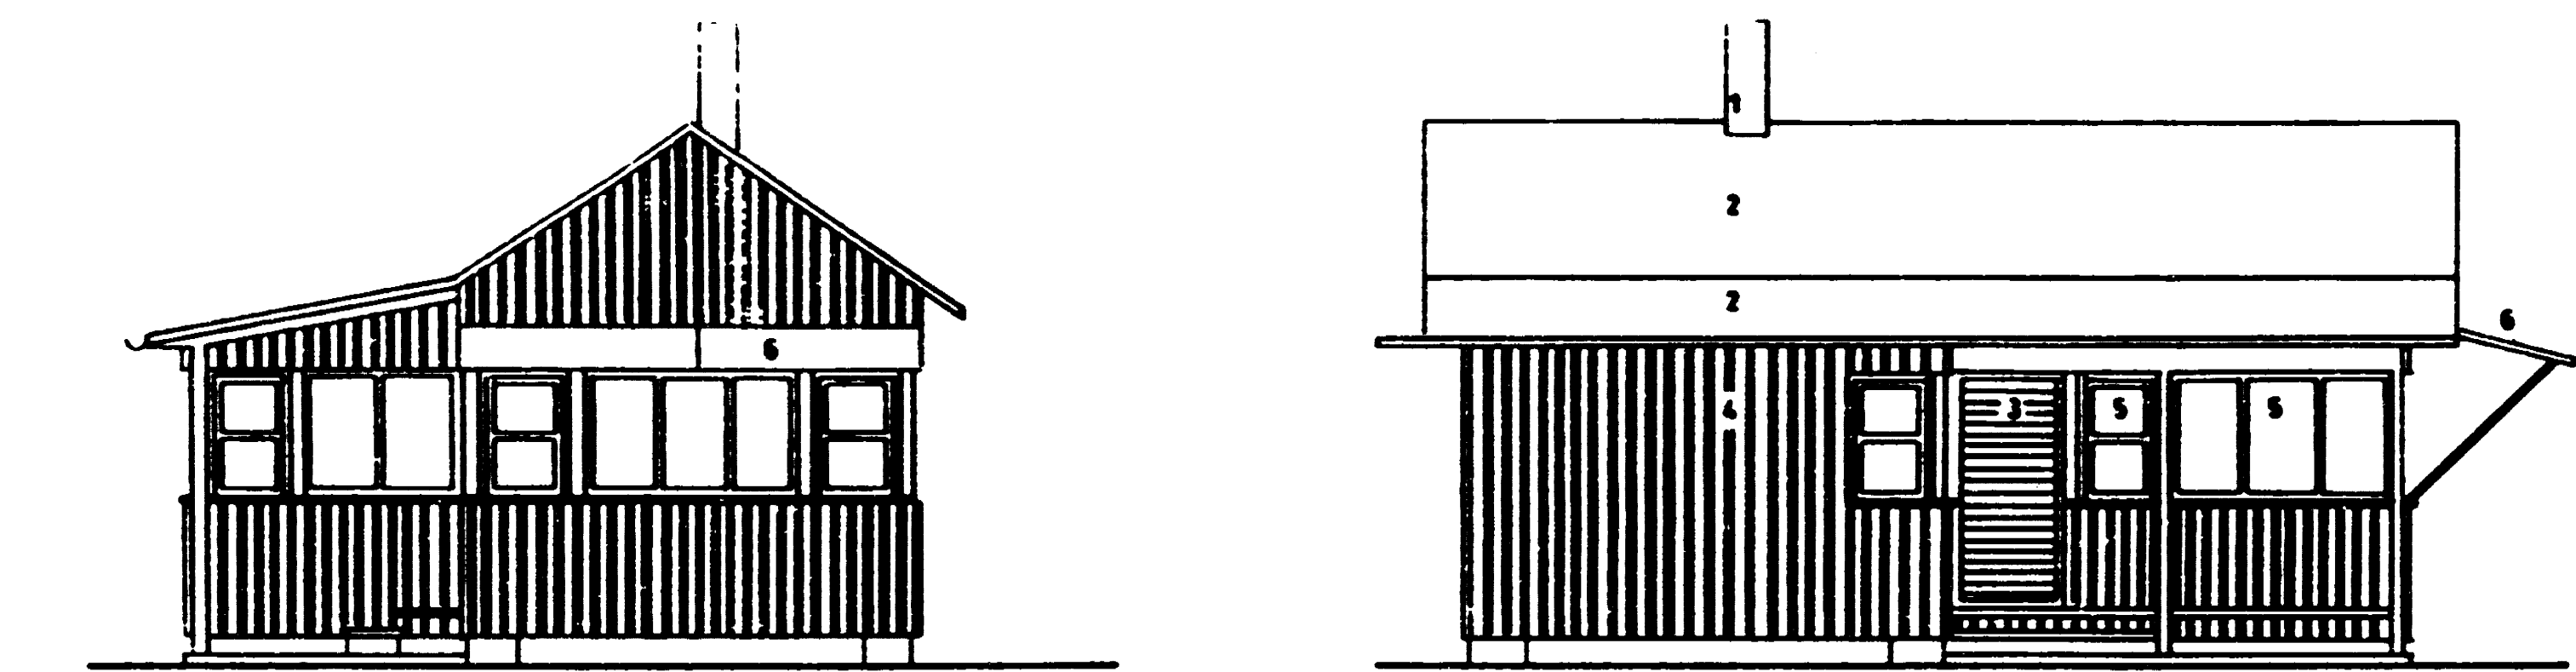

JULKISIVUT

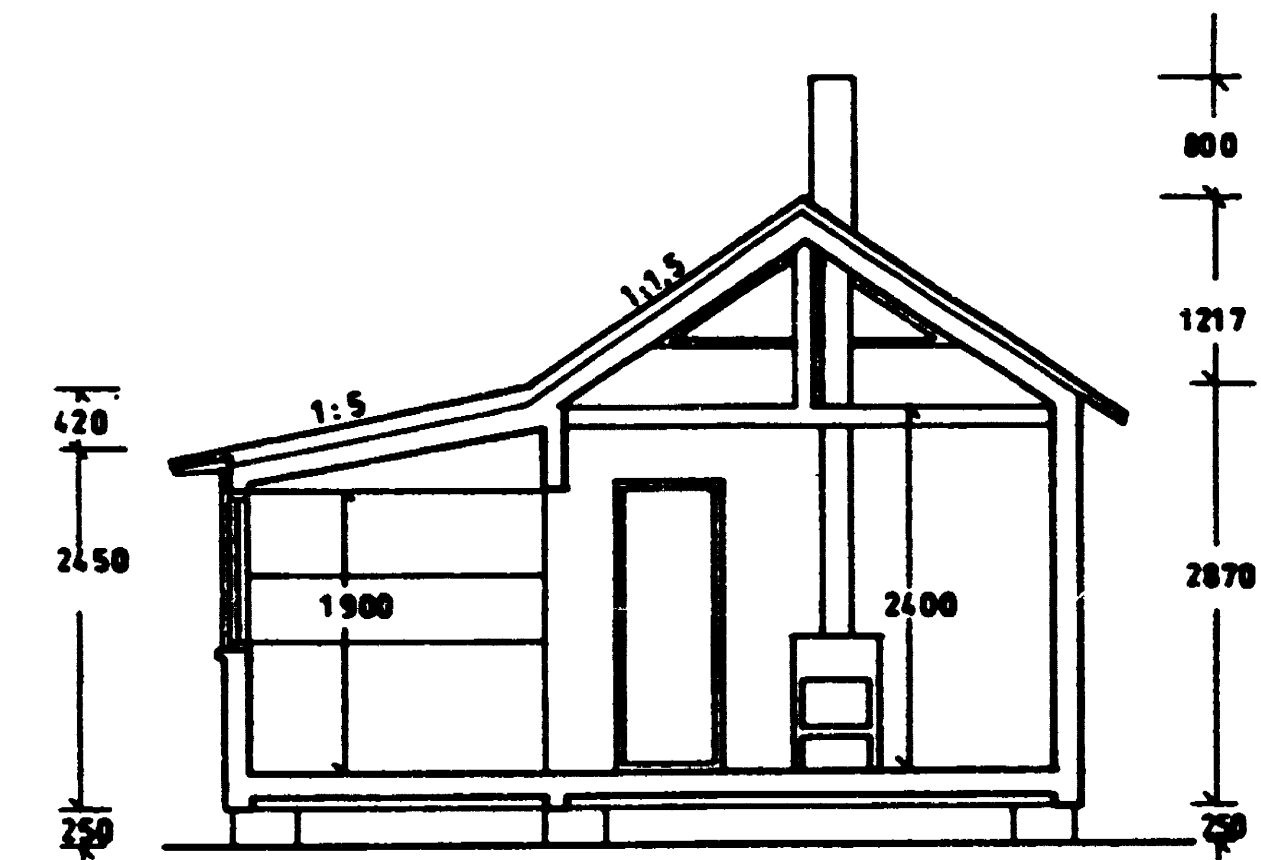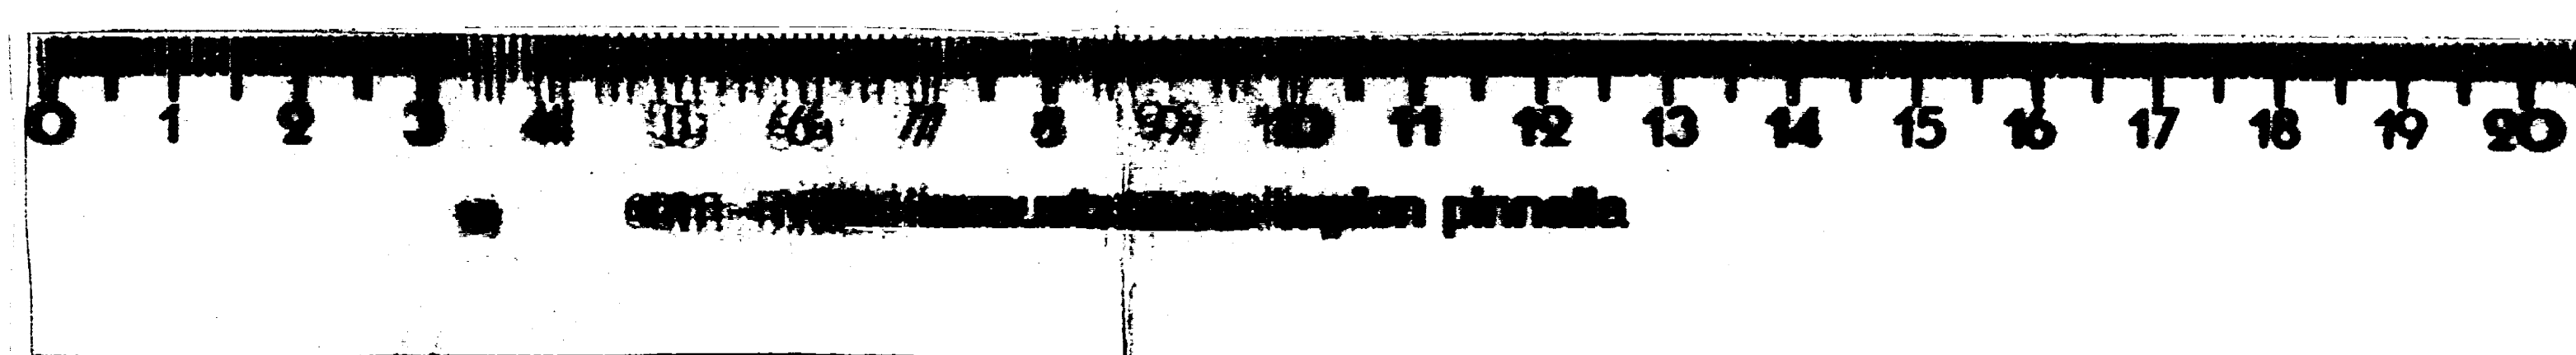

LEIKKAUS

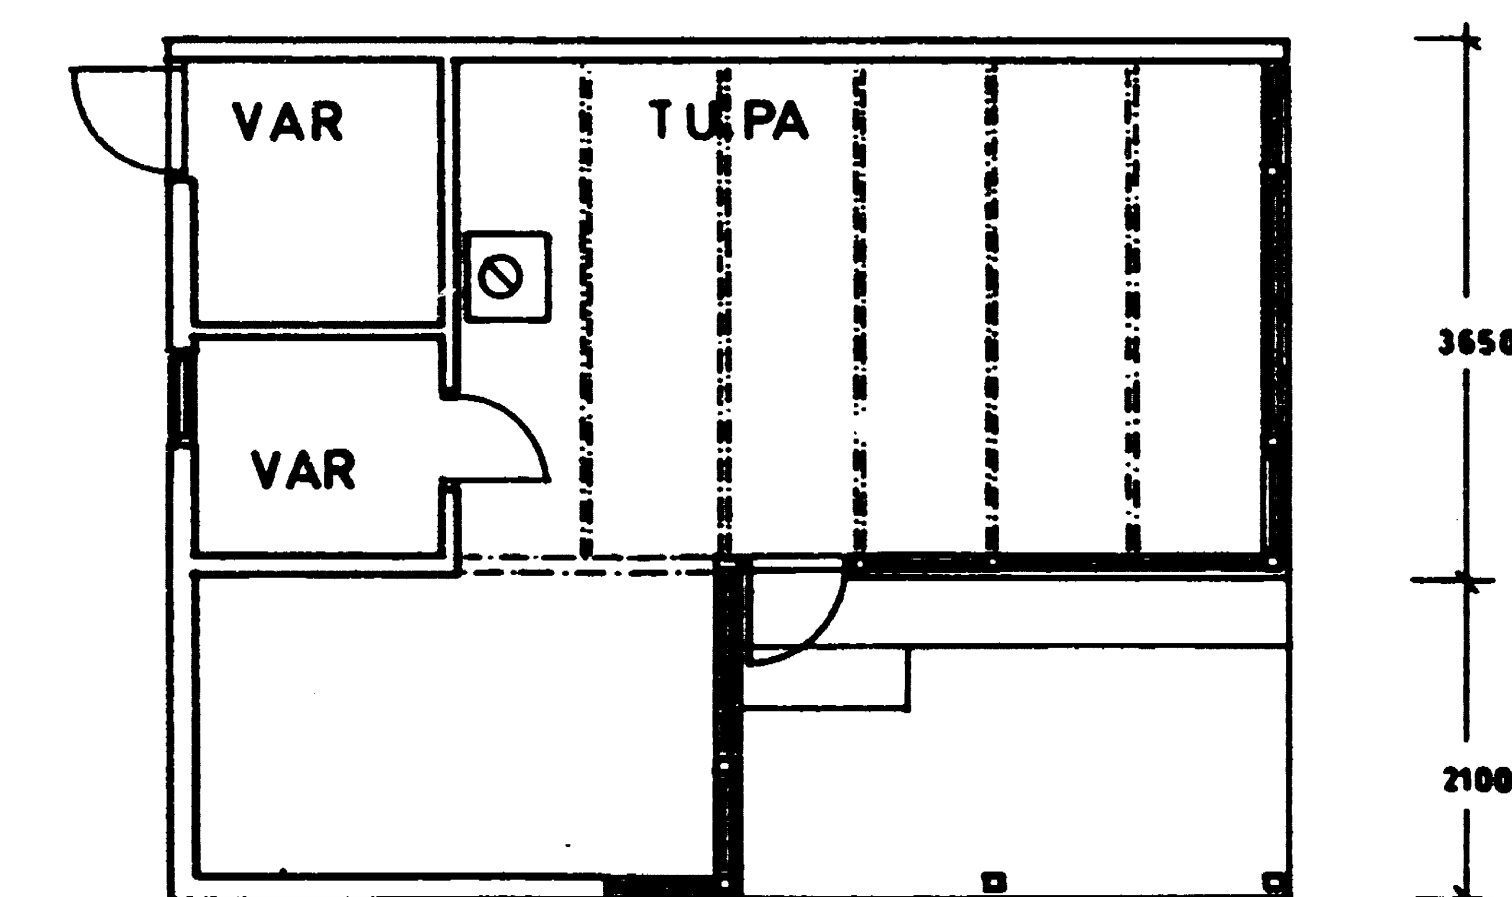

POHJA

TALI MARJANIEMI 35 m²
PEILIKUVA

RAKENNUSVALVONTAVIRASTON

vahvistama 18.4.1995
19.1.95
Helsinki 20.4.1995

Maaja-Leena Kankänen
Maaja-Leena Kankänen
Käsittelysihteeri

4081-256-97

Kuvaus no

Kosa/Kylä 45 Vartiokylä	Korteli/Tila 2:1085	Tontti/Pinta 2:1085	Vieromaisen arkkitehtimarkkinointi varten Tunnus 45-690-C-95
Rakennuslupamenetelmä uudisrakennus	Pääpiirustus pääpiirustus	Juoksa n:o 17	Mittakaavat
Rakennuskohteen nimi ja osoite Puutarhamokki tyyppi 6 peilikuva Marjanien siirtolapuutarha Marjanientie	Piirustuksen sisältö pohja, leikkaus julkisivut	Mittakaavat 1 : 100	Muut
Suunnittelijan nimi, päiväys ja allekirjoitus Tuula Fleming Tuula Fleming	Suunnittelun työn numero ja piirustuksen numero ark	Muut	

RAKENTEET

Yläpohja bitumihuopakattolaatat
aluslaudoitus 23 x 95
tuuletusväli = 50 mm aluskermi tarvittaessa
tuulensuoja ~~0 mm~~ villa 30 mm
kattokannattajat kk 900
+ mineraalivilla 100
höyrysulku
harvalaudoitus
kattopaneli tai vastaava

Alapohja pintakäsittely
lattialauta 28 mm
höyrysulku
lattiakannattajat kk 600
+ mineraalivilla
tuulensuojalevy



Ulkoseinä pystyrimalaudoitus hienosahattu 20x122
peiterima 20x34
vaakakoolaus 22x100 pystykoolaus tai klossi
+ tuuletusväli vaakakoolauksen alla
tuulensuojalevy
puukoolaus 100x50 kk 600
+ mineraalivilla 100
höyrysulku
sisustuslevy

JULKISIVUMATERIAALIT

- 1 pelti, maalattu
- 2 huopakattolaatta
- 3 paneliovi, maalattu
- 4 pystyrimalaudoitus, maalattu
- 5 lasi
- 6 vinoponttilaudoitus (yhdistetty ikkunaluukku markiisi)
maalattu
- 7 betoni
- 8 betoni




JULKISIVUT

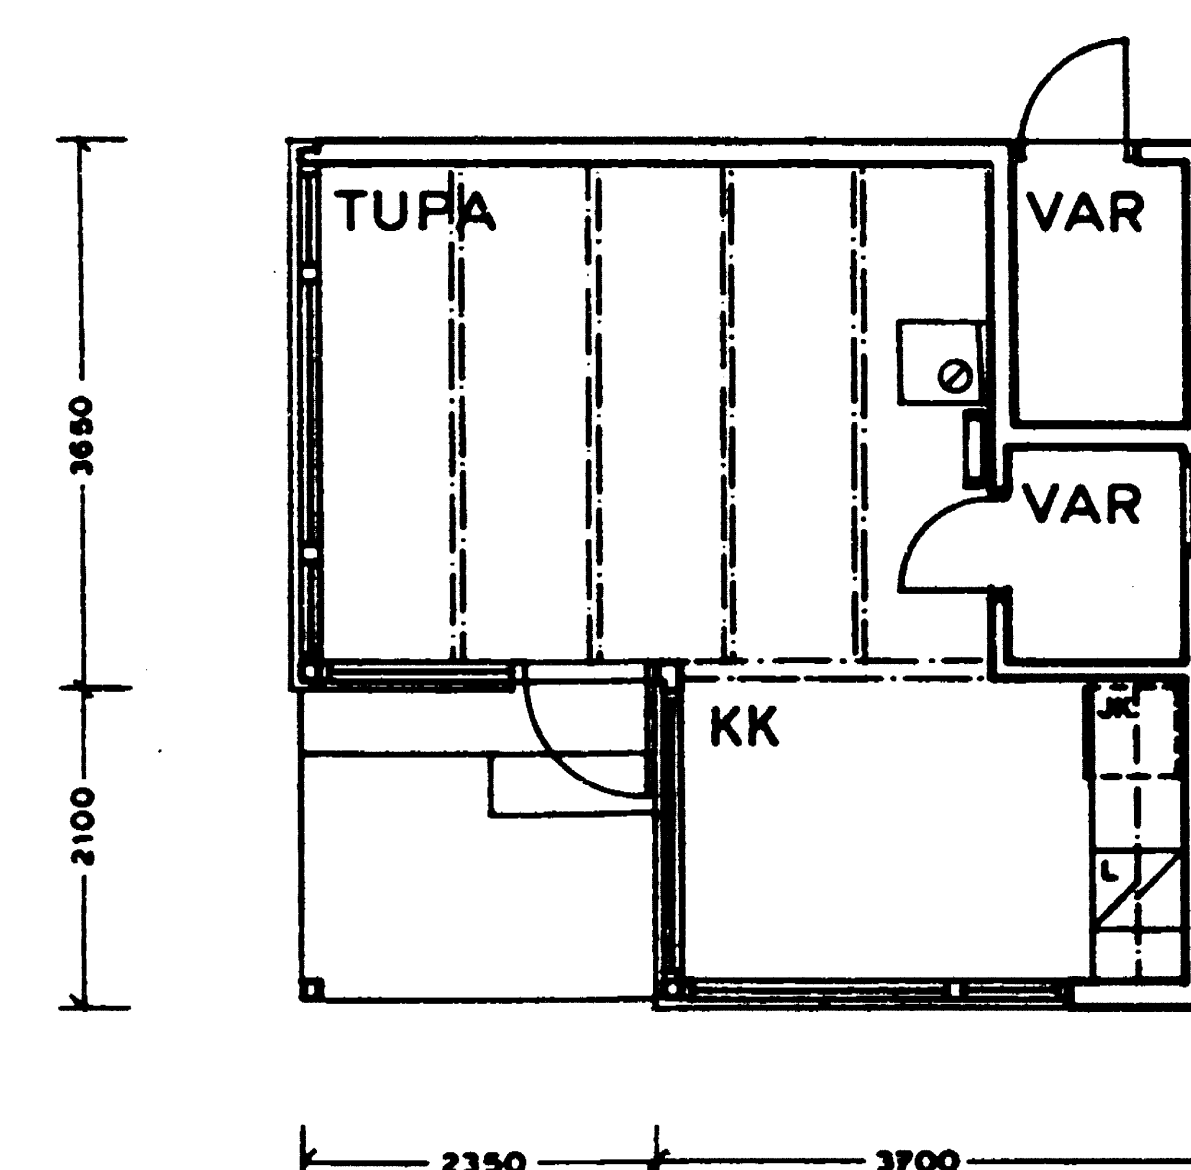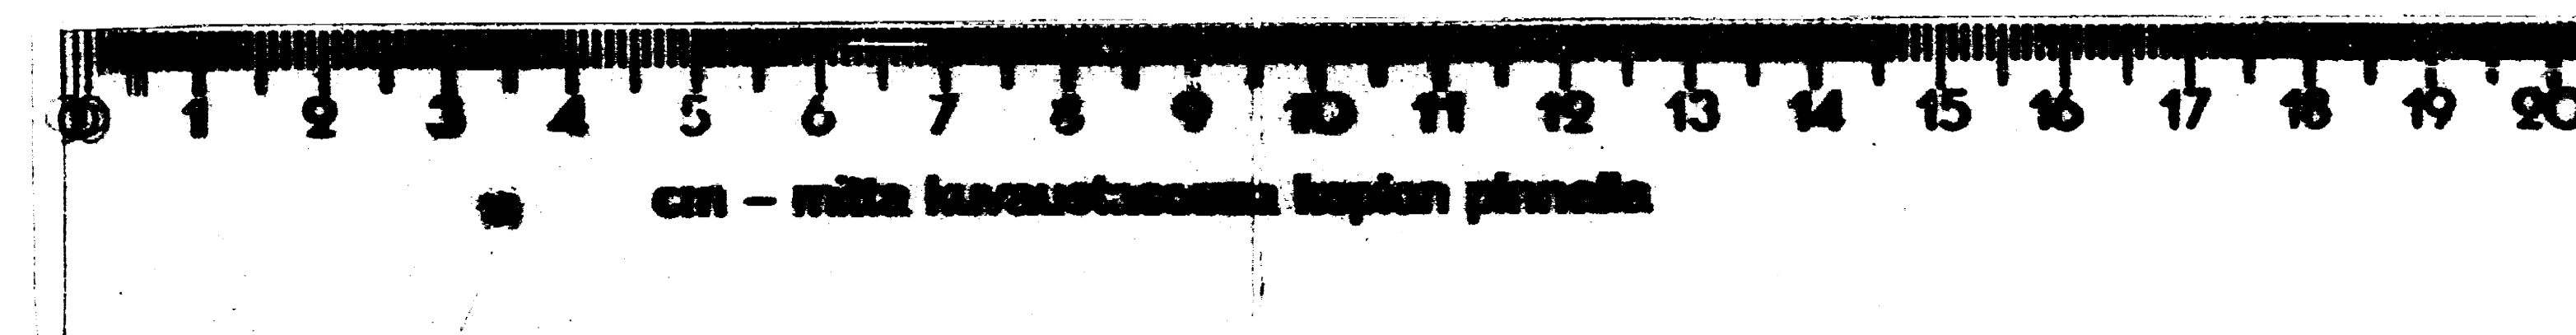

POHJA

MARJANIEMI 30 m²

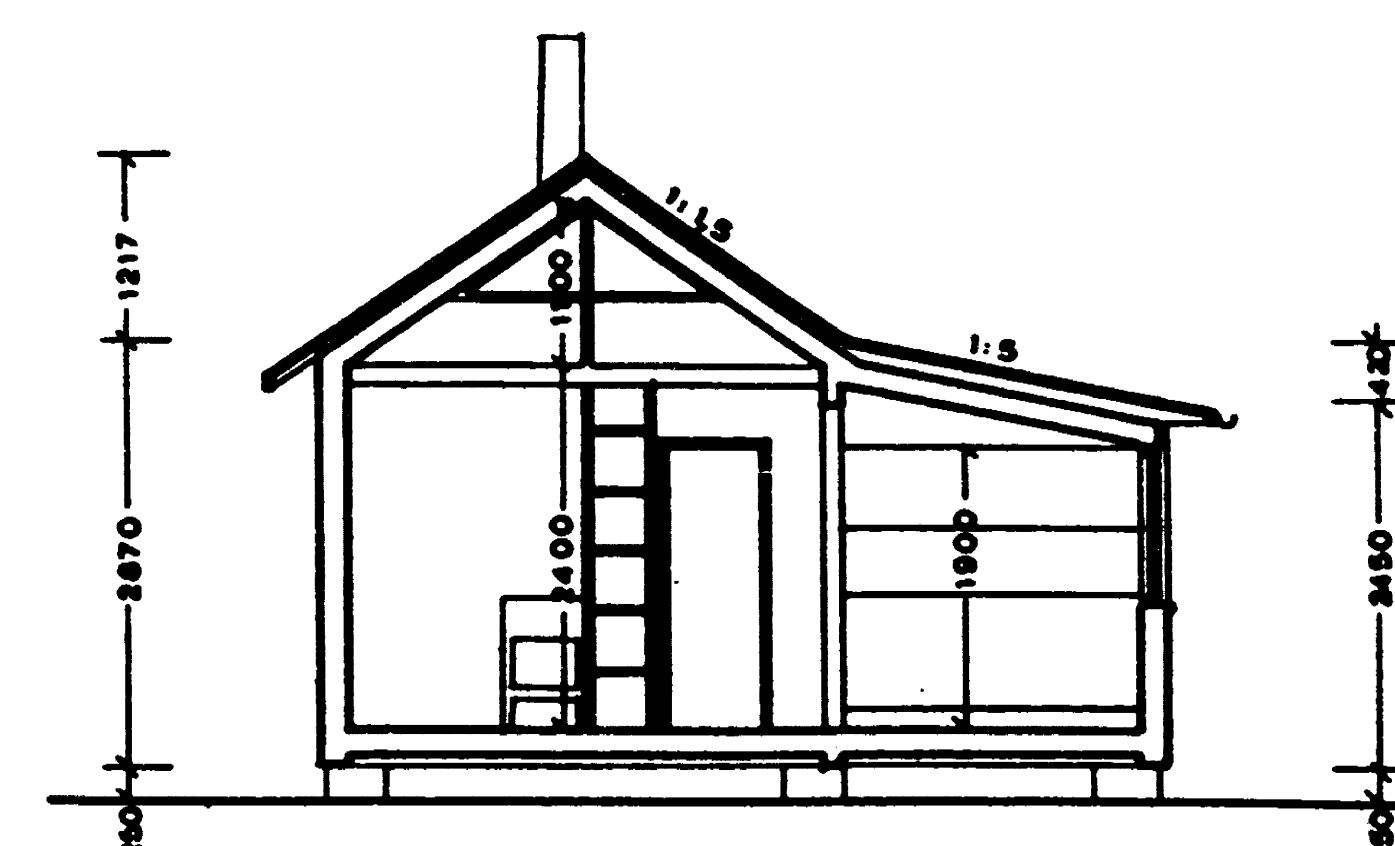

LEIKKAUS

RAKENNUSVALVONTAVIRASTON

vahvistama 18.4.1995
191
Helsinki 20.4.1995

Maija-Leena Käräinen
Maija-Leena Käräinen
käsittelysihteeri

4081-257-97

Kuvaus no

Kosa/Kylä	Korttel/Tila	Tontti/Pinta	Viranomaisen arvioinninmerkintä värien
45 Vartiokylä	2:1015		Tunnus 45-690-C-95
Rakennuskohteen uudisrakennus		Piirustus	pääpiirustus Jukka no 18
Rakennuskohteen nimi ja osoite		Piirustuksen sisältö	Mittakaavat
Puutarhamökki tyyppi 7 Marjaniemen siirtolapuutarha Marjaniementie		→ pohja, leikkaus julkisivut	1 : 100
Suunnittelijan nimi, päiväys ja allekirjoitus		Suunnittelijan, työn numero ja piirustuksen numero	Muutos
Tuula Fleming Tuula Fleming			ark

RAKENTEET


Yläpohja bitumihuopakattolaatat
aluslaudoitus 23 x 95
tuuletusväli = 50 mm aluskermi tarvittaessa
tuulensuoja 8 mm villa 30 mm
kattokannattajat kk 900
+ mineraalivilla 100
höyrysulku
harvalaudoitus
kattopaneli tai vastaava

Alapohja pintakäsittely
lattialauta 28 mm
höyrysulku
lattiakannattajat kk 600
+ mineraalivilla
tuulensuojalevy



Ulkoseinä pystyrimalaudoitus hienosahattu 20x122
peiterima 20x34
vaakakoolaus 22x100 pystykoolaus tai klossi
+ tuuletusväli vaakakoolauksen alla
tuulensuojalevy
puukoolaus 100x50 kk 600
+ mineraalivilla 100
höyrysulku
sisustuslevy

JULKISIVUMATERIAALIT

- 1 pelti, maalattu
- 2 huopakattolaatta
- 3 paneliovi, maalattu
- 4 pystyrimalaudoitus, maalattu
- 5 lasi
- 6 vinoponttilaudoitus (yhdistetty ikkunaluukku markiisi)
maalattu
- 7 betoniharkko
- 8 maalattu puu
- 9 betoni

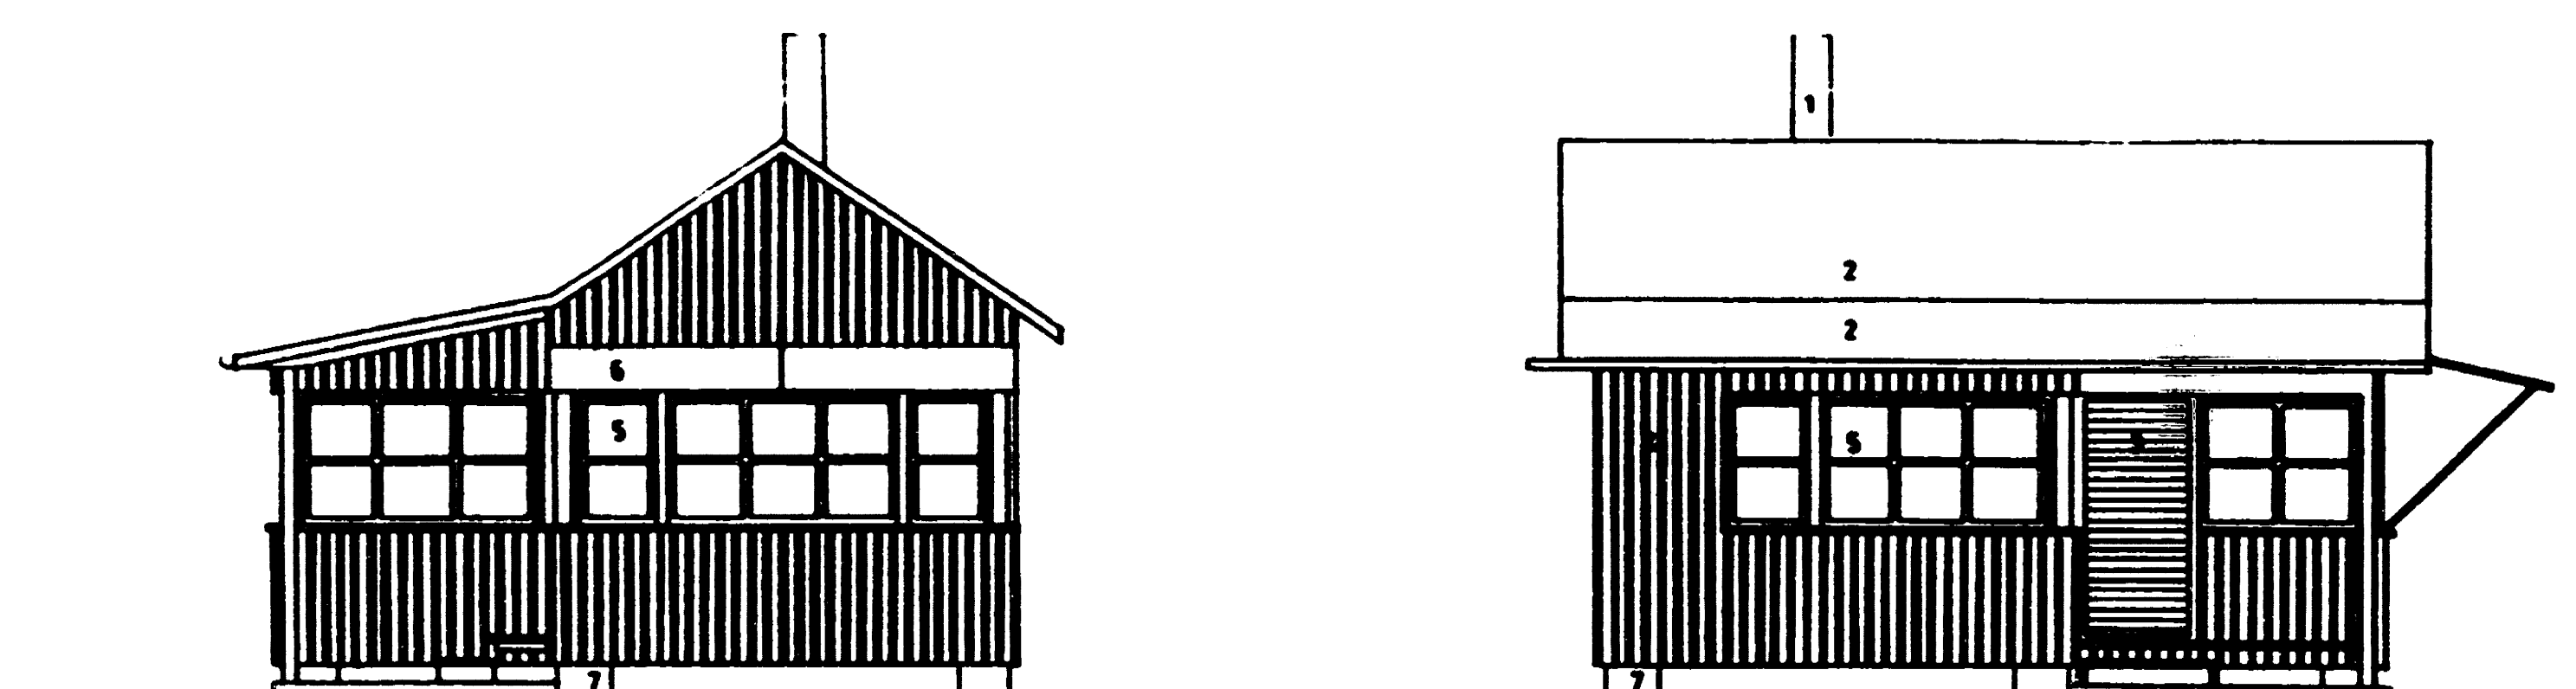


JULKISIVUT

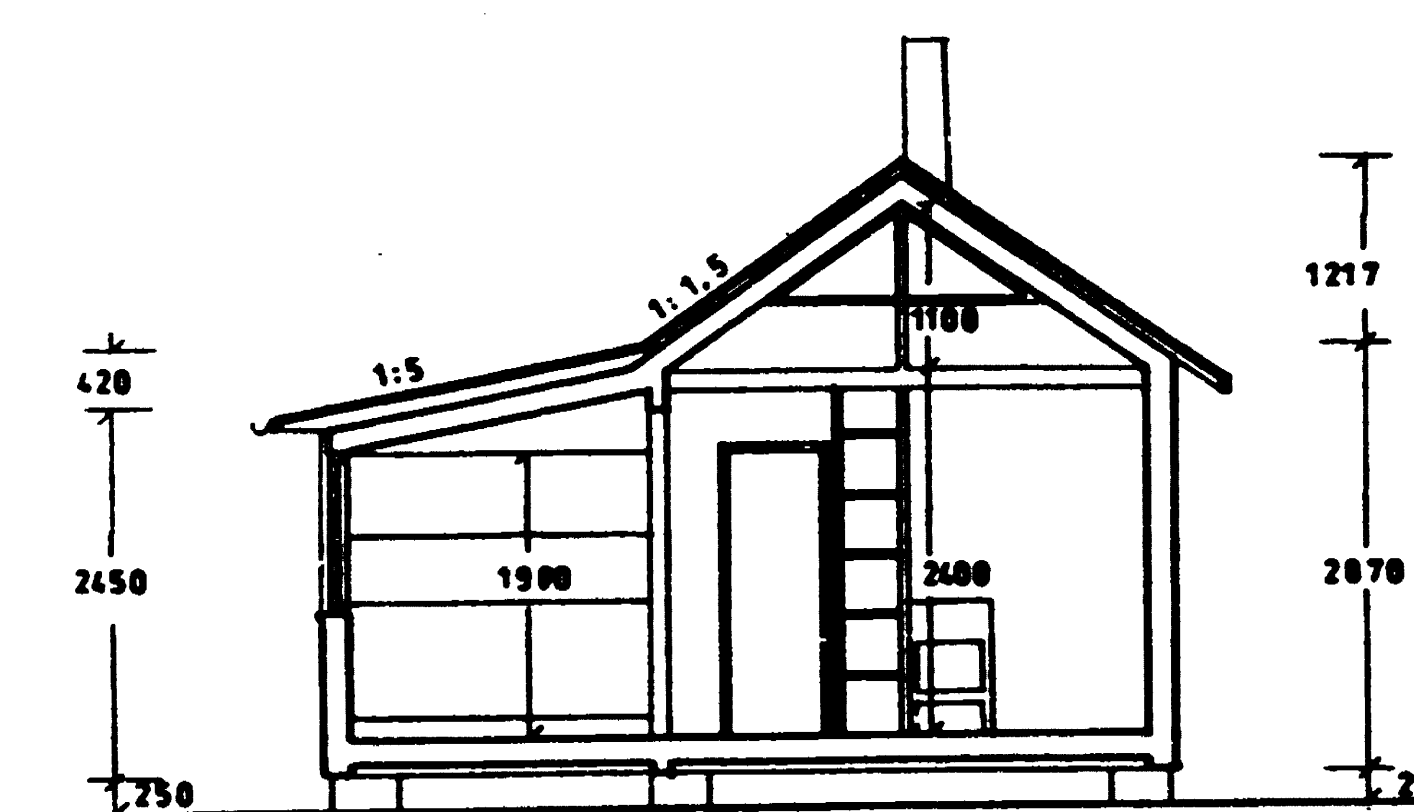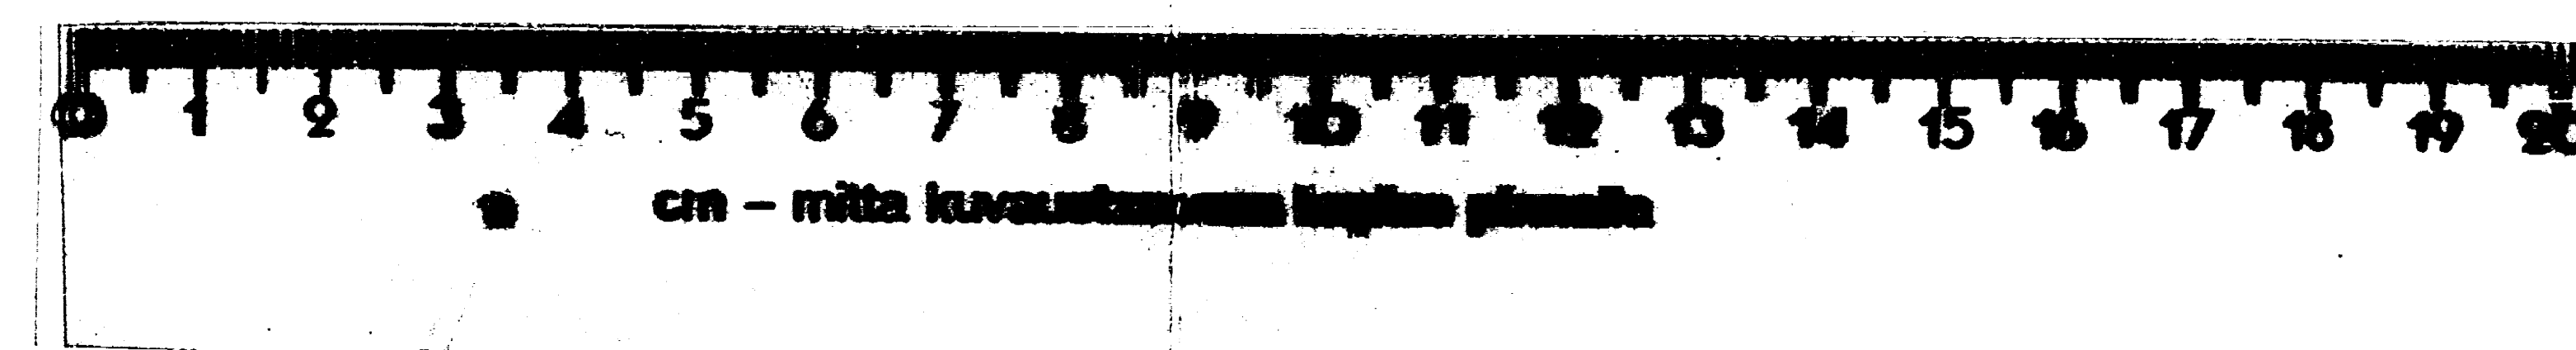

LEIKKAUS

MARJANIEMI 30 m²
PEILIKUVA

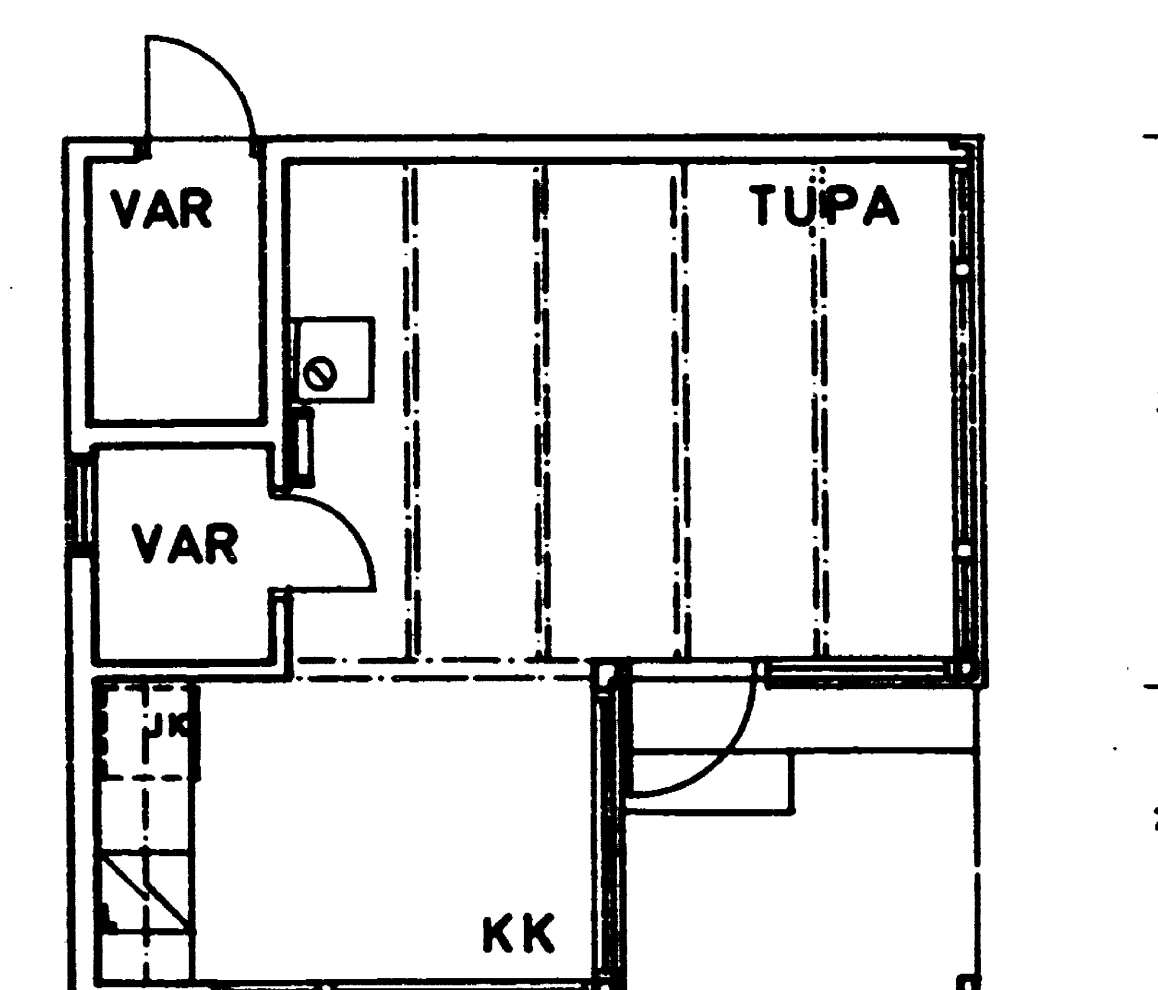

POHJA

RAKENNUSVALVONTAVIRASTON
vahvistama 18.4.1995
191
Helsinki 20.4.1995
Maija-Leena Kankänen
käsitteilysihteeri

4081-258-97

Kuvaus no

Kosa/Kylä 45 Vartiokylä	Korteli/Tila 2:1085	Tontti/Pinta 2:1085	Viranomaisen arvioinninmerkintä Tunnus 45-690-95
Rakennustyyppi uudisrakennus	Rakennuksen nimi ja osoite Puutarhamökki tyyppi 7 peilikuva Marjaniemen siirtolapuutarha Marjaniementie	Rakennuksen osasto pohja, leikkaus julkisivut	Juoks. n:o 19 Mittakaava 1 : 100
Suunnittelijan nimi, päiväys ja allekirjoitus Tuula Fleming	Suunnittelun, työn numero ja perustuksen numero ark	Muutos	

RAKENTEET


Yläpohja
 bitumihuopakattolaatat
 aluslaudoitus 23 x 95
 tuuletusväli = 50 mm aluskermi tarvittaessa
 tuulensuoja ~~8 mm~~ viika 30 mm
 kattokannattajat kk 900
 + mineraalivilla 100
 höyrysulku
 harvalaudoitus
 kattopaneli tai vastaava

Alapohja
 pintakäsittely
 lattialauta 28 mm
 höyrysulku
 lattiakannattajat kk 600
 + mineraalivilla
 tuulensuojalevy

Ulkoseinä
 pystyrimalaudoitus hienosahattu 20x122
 peiterima 20x34
 vaakakoolaus 22x100 pystykoolaus tai klassi
 + tuuletusväli vaakakoolauksen alla
 tuulensuojalevy
 puukoolaus 100x50 kk 600
 + mineraalivilla 100
 höyrysulku
 sisustuslevy


JULKISIVUMATERIAALIT

- 1 pelti, maalattu
- 2 huopakattolaatta
- 3 paneliovi, maalattu
- 4 pystyrimalaudoitus, maalattu
- 5 lasi
- 6 vinoponttilaudoitus (yhdistetty ikkunaluukku markiisi)
maalattu
- 7 betonihiharkko
- 8 maalattu puu
- 9 betoni

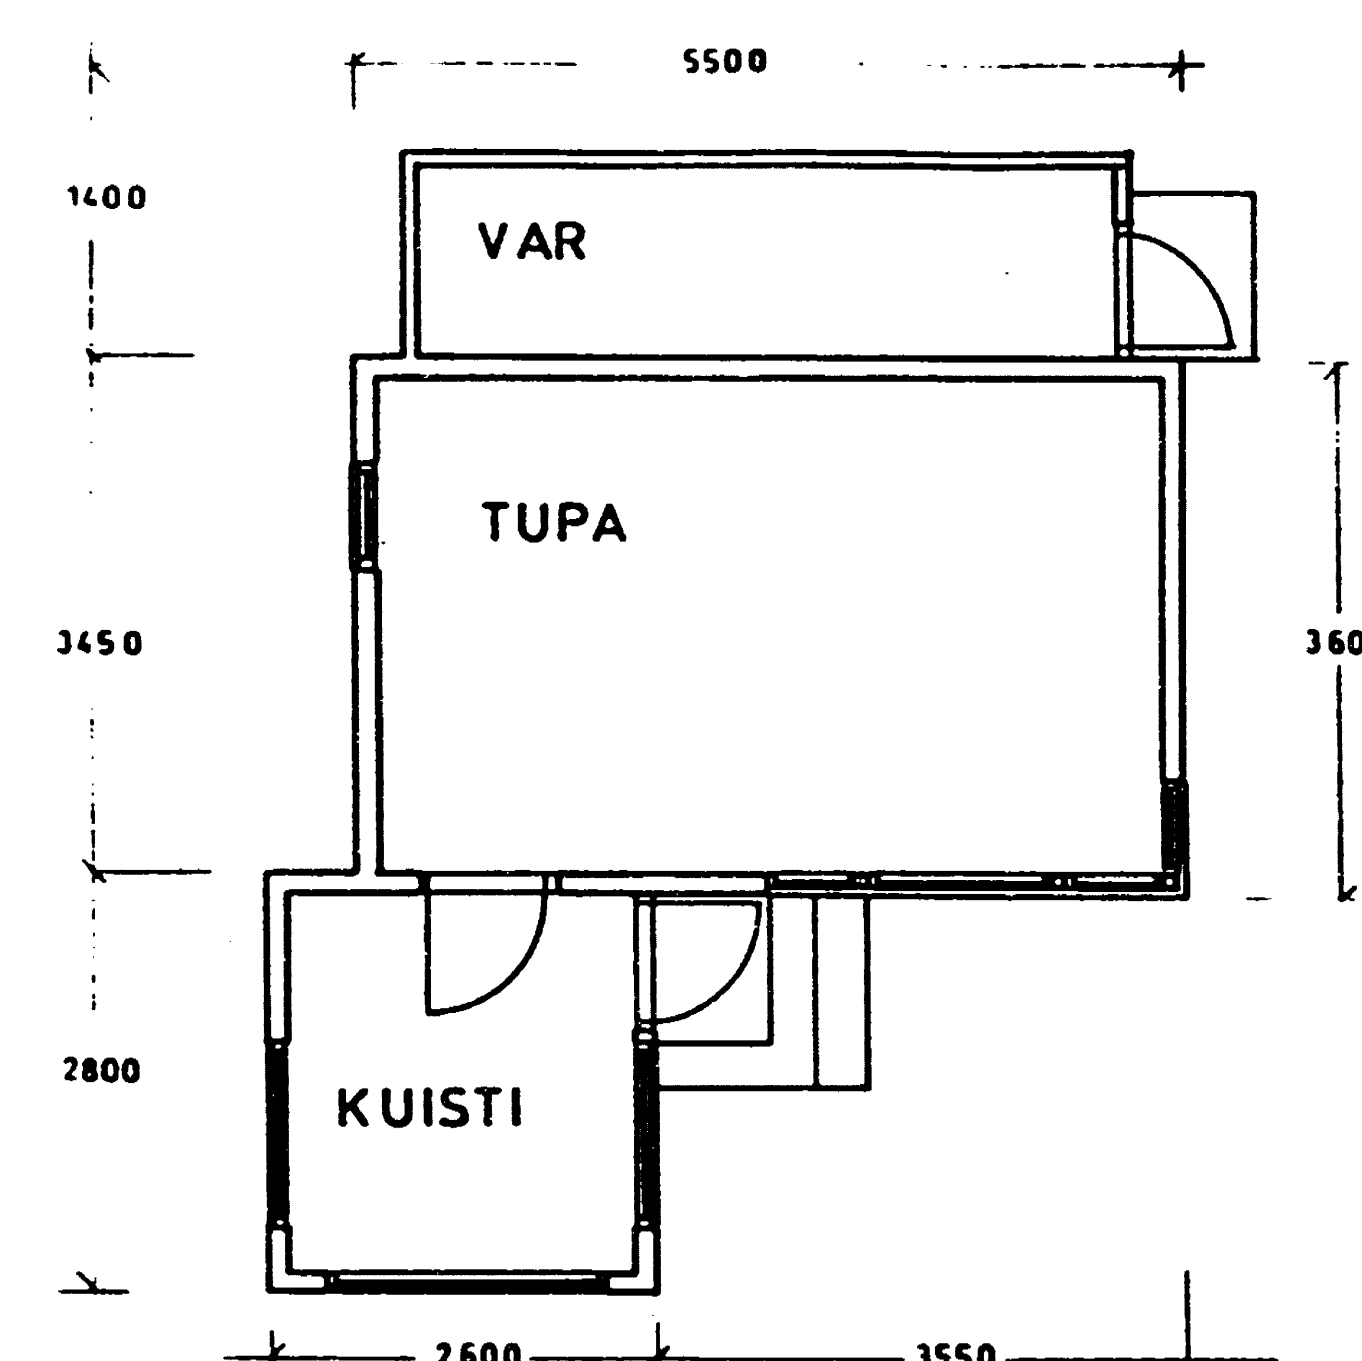


POHJA

MARJANIEMI 33 m²

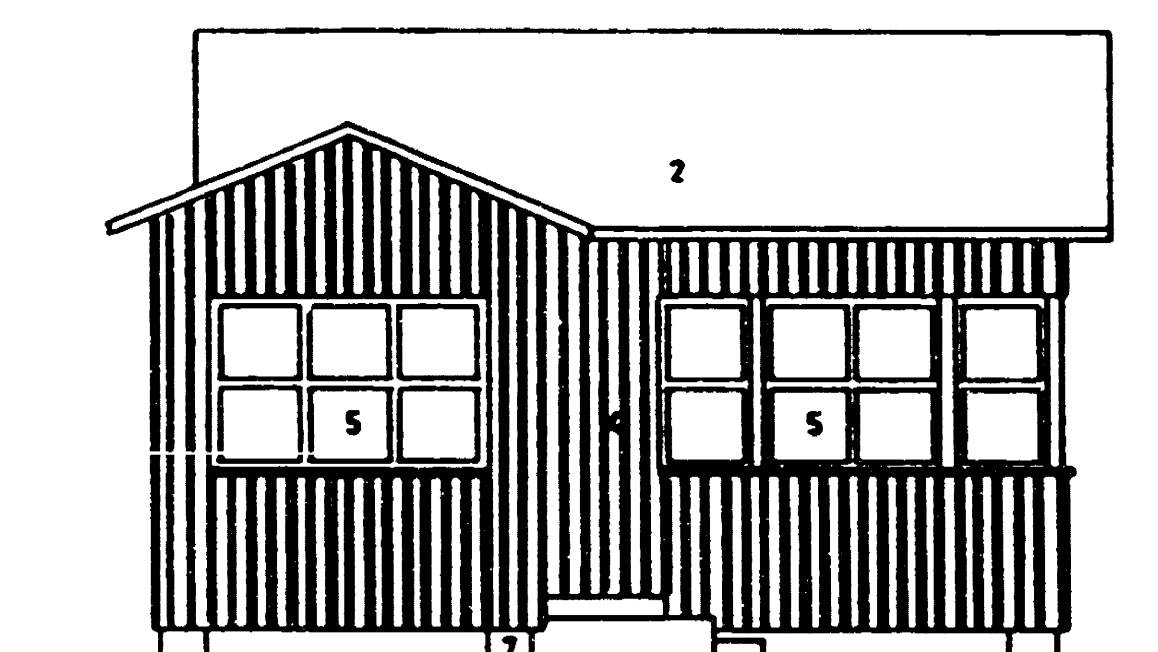

JULKISIVUT

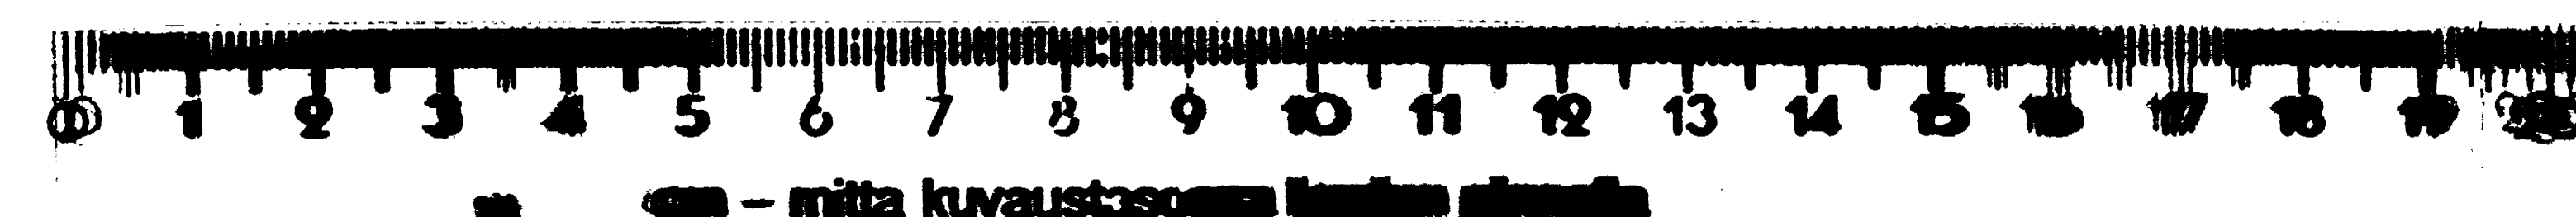

RAKENNUSVALVONTAVIRASTON

vahvistama 18.4.1995
 Helsinki 20.4.1995


Maija-Leena Kärkänen
 käsittelysihteeri

Kuvaus no 4081-259-97


Kotse/Kylä	Korttel/Tie	Tontti/Rinta	Viranomaisen arkkitehtimerkintä ja viite	
45 Vartiokylä		2:1085	Tunnus 45-690-C-95	
Rakennuslupamenetelmä	uudisrakennus		Piirustus: pääpiirustus	Juoks. n:o 20
Rakennuskohteen nimi ja osoite	Puutarhamökki tyyppi 8 Marjaniemen siirtolapuutarha Marjaniementie		Piirustuksen sisältö: pohja, leikkaus julkisivut	Mittakaavat 1 : 100
Suunnittelijan nimi, päiväys ja allekirjoitus	Tuula Fleming Tuula Fleming		Suunnitteluala, työn numero ja piirustuksen numero	Muutos
			ark	


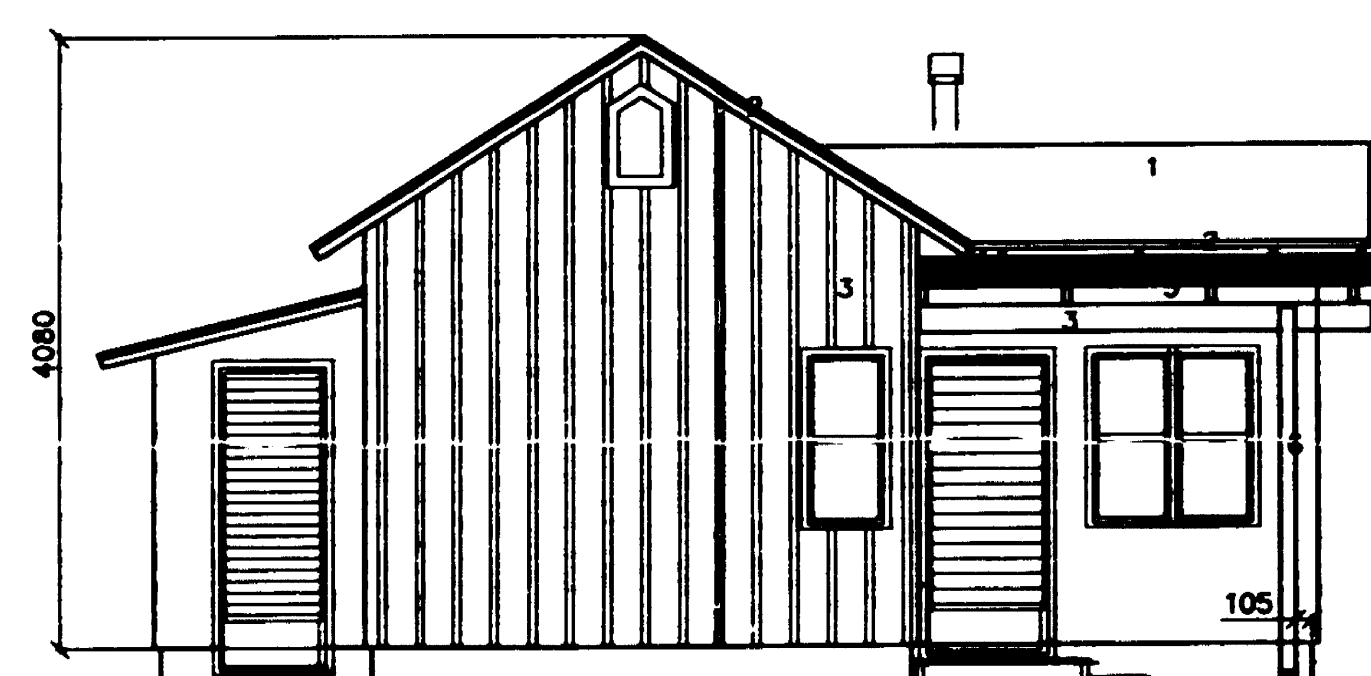


JULKISIVU LÄNTEEN (KADULLE)

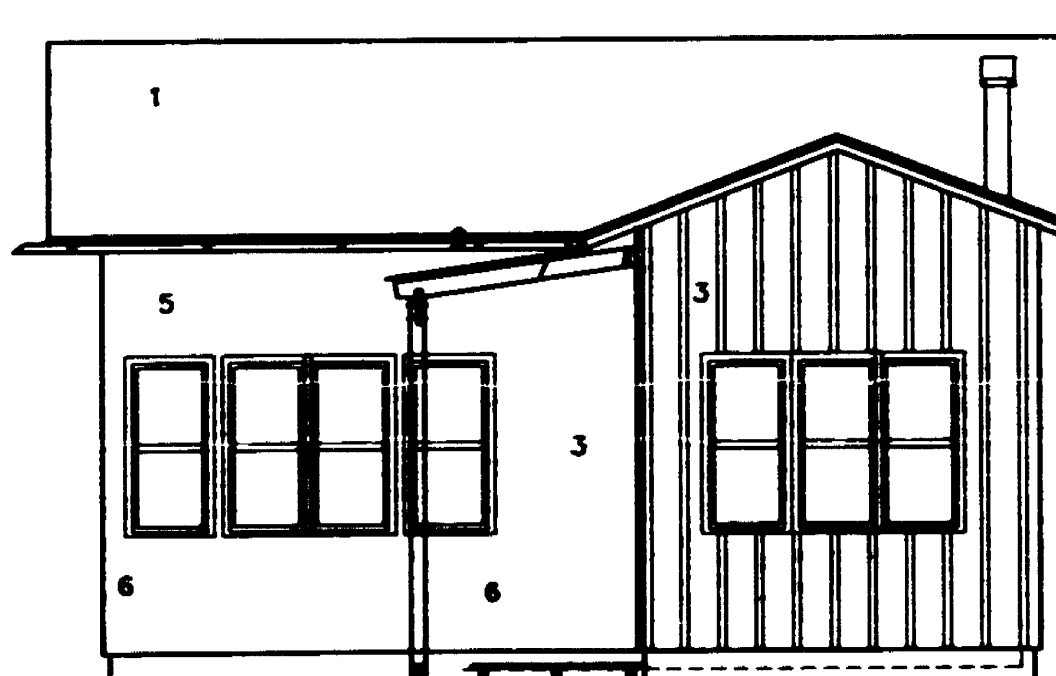


JULKISIVU ETELÄÄN

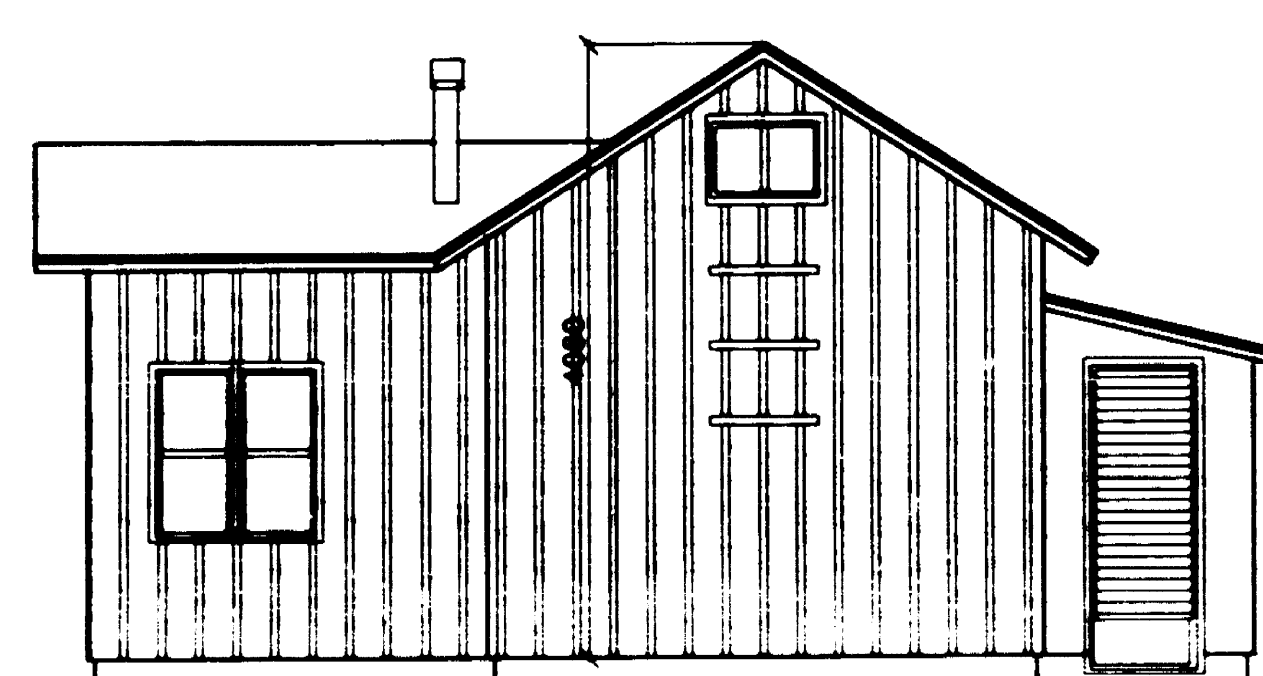

JULKISIVU ITÄÄN

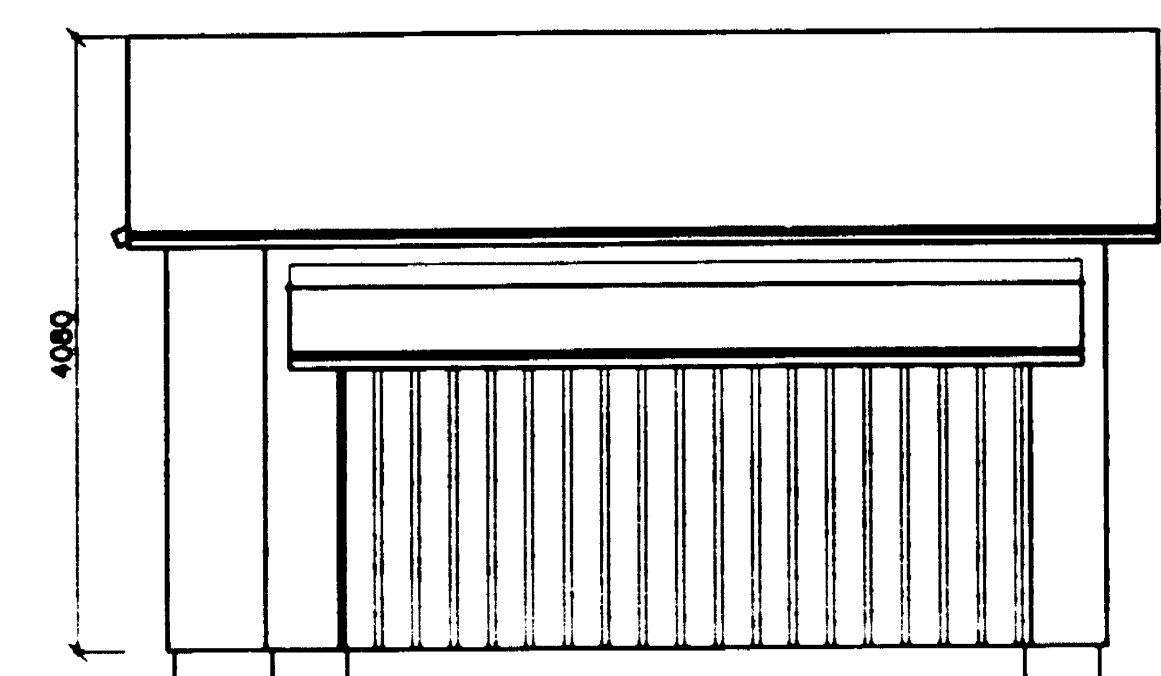

JULKISIVU POHJOISEEN

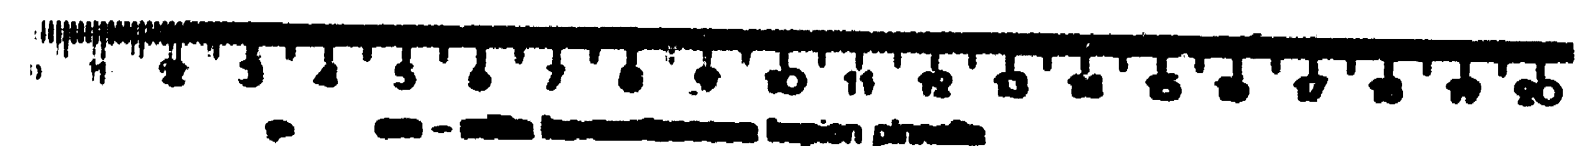


muutos	sisältö	päiväm.	laati
1	VALOKATE SISÄÄNKÄYNNIN ETEEN	15.03.2009	HK


RATV 55365

Proj. nro	2.109.238	Proj. nro	15.822-19-CH
LUKUSRAKENNUS		TYYPPIRISTUS	
MARJANIEHEN SIIRTOLAPUUTARHA		JULKISIVUT	1:50
LOMANKKI 8			
Rakennuslupavirasto		ARK	3
Hannu Kylläinen		24.03.2009	
57 100 Savonlinna, Tulipontkatu		Puh. 015-514 611 Telefax 015-514 834	
Matkapuhelin 0505531511		hannu.kyllainen@rakennuslupavirasto.fi	

YP 1
 HUOPAKATTO
 KATTOPOHJAT ALUSTA 22
 TUULETUSRAUO 80 MM
 KATTOVAAT 50X125 K-400
 ERISTYS 20X75 MM POLYURETANILEVY
 HARVA-AUDOTUS 22X100 K-300
 SISÄNKAUSLEIVY TAI PANEELI

US 1
 LÖNNÄLÄIS 21X95-21X45
 TUULETUSRAUO 22
 TUULETUSRAUO 13 MM
 RUNKO 50X100 + ERISTYS
 LISÄERISTYS SISÄPINTAAN 30 MM POLYURETANERISTYSLEVY
 SISÄNKAUSLEIVY TAI PANEELI

AP 1
 MAANVÄRAHIN LAMITTA
 LATTIAN PINNAT (PUU TAI LAMINATTI)
 BETONILAATTA 70 MM
 ERISTYS 100 MM
 SORSTUS


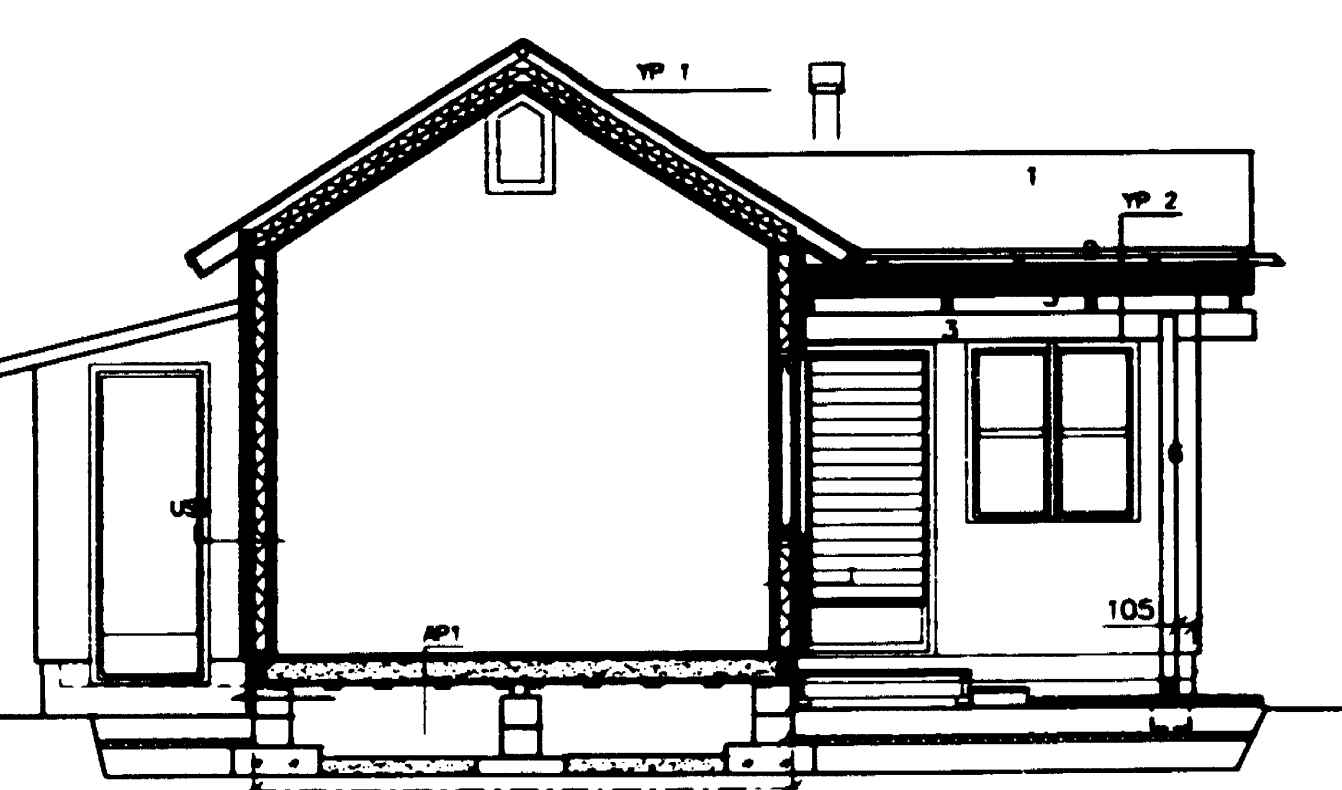


AP 3
 ROOSIPUJA / PUURIPERUSTUS
 LATTIAN PINNAT (PUU TAI LAMINATTI)
 LATTIANPÄÄT 51X75 PÄÄTÄYTÄ - SELLULAARIPÖYDÄ
 TUULETUSRAUO 80 MM ERISTYS RST-PUUVEN
 SORSTUS + RÖSTERISTYS
 HUKKOSIEN PÖYDÄ

YP 2
 VALOKATE
 ALUSKATE 22X100 K-400 VALKONEN
 KATTOVAAT 50X125 K-900 MAAL VALK
 PUUR 100X100
 KANNAATTI 50X100 50X175 MM MAAL VALK
 PUUTUUTUS PUURIN

BETONIPILARI + PUURIKENKA
 PUURIN PERUSTUS RÖSTÄSÄLÄITÄMÄ

pohja 1:50

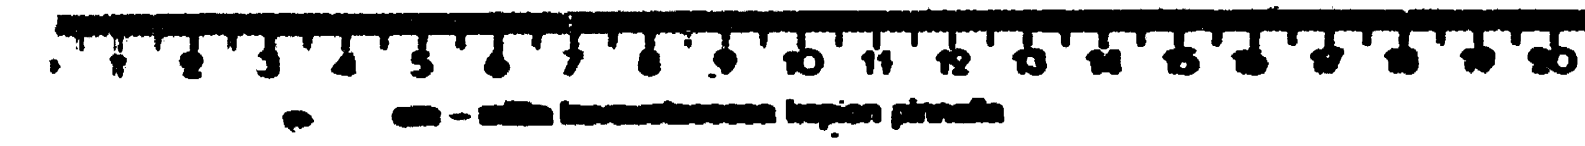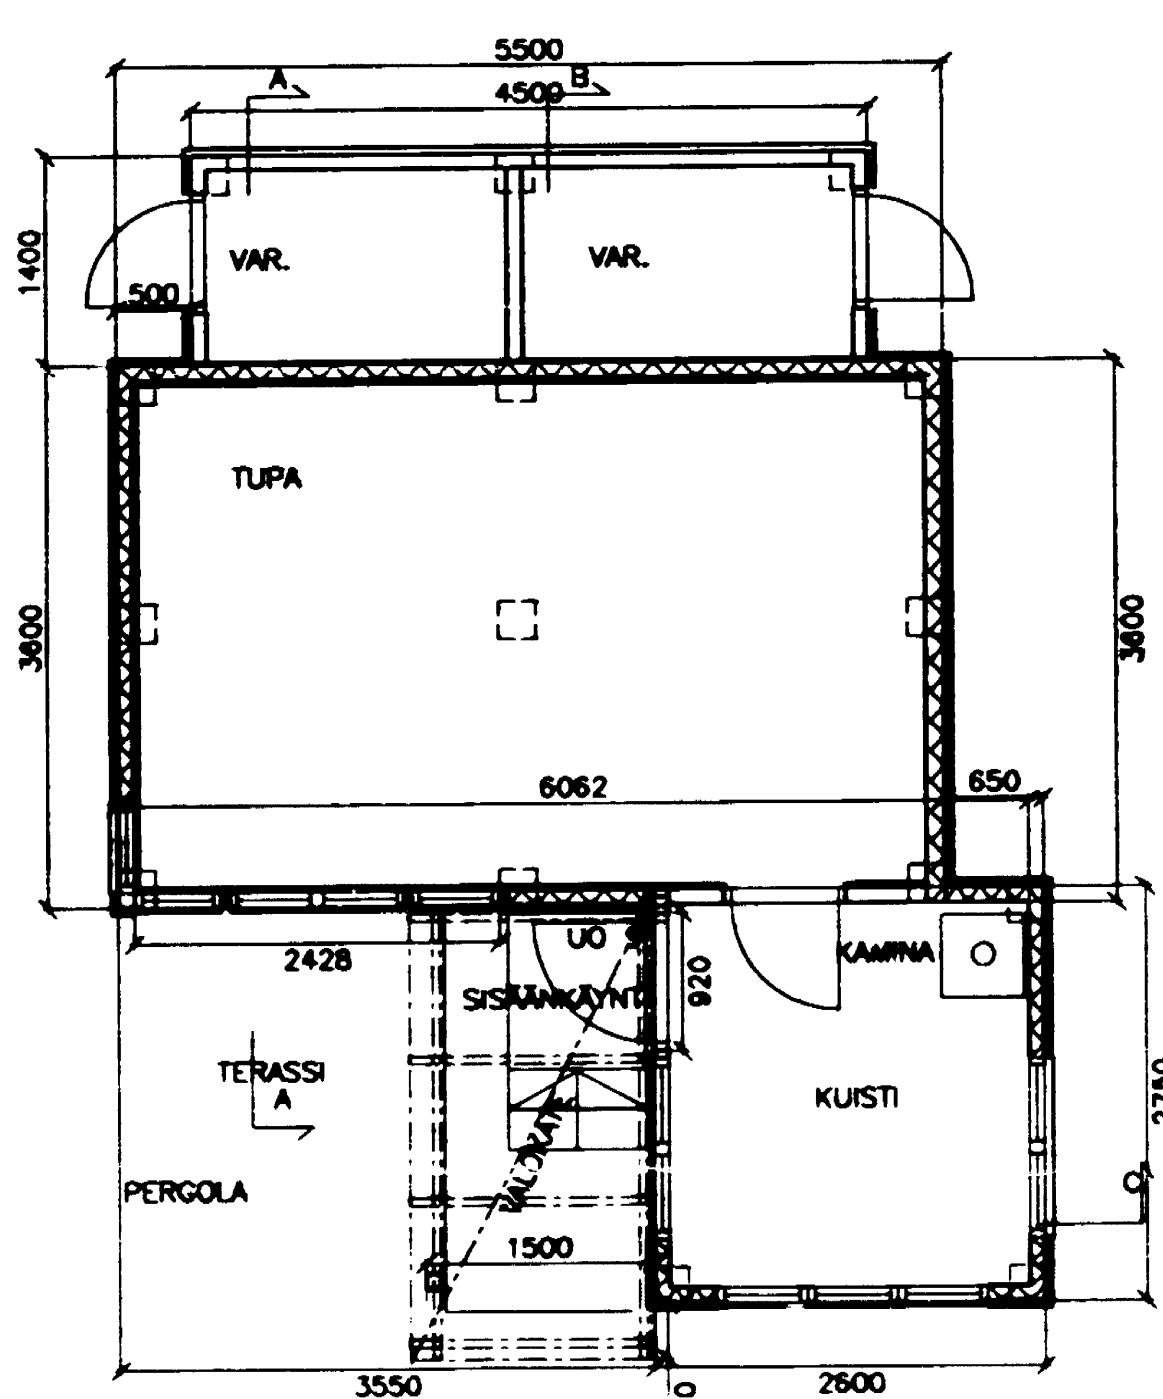

RAKENUSVALVONTAVIRASTON
 Vireiloma 7.4.2009
 58.3
 Heikari 7.4.2009
 Liisa Pöytä


7.6.03.2009

5500- 438-11


muutos	sisältö	päiväm.	laati
1	VALOKATE SISÄKÄYNNIN ETEEN	15.03.2009	HK

RATU 55365


1. HUOPAKATTO
2. KIVIPÄÄLLÄ VILKONEN
3. LAMINAATTI-SERVITTELI
4. PUUKUNNAT VALKOSET
5. PEREOLA-SÄVYÄS LAMINAT VALKOSET
6. PUURIT 50X50 PLATTEUTUS VALKOSET
7. 30 MM PROFIILI KIVAS KORTTUMUOVINEN VALKOKATE

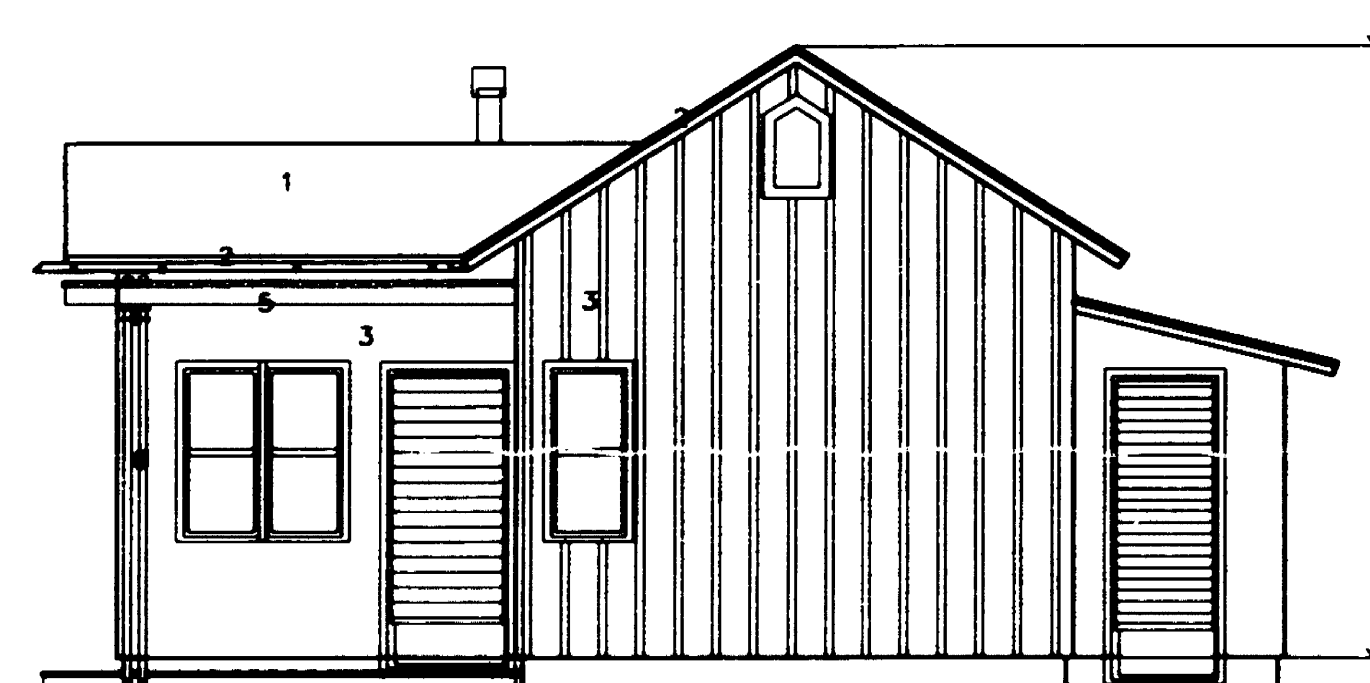


JULKISIVU LÄNTEEN

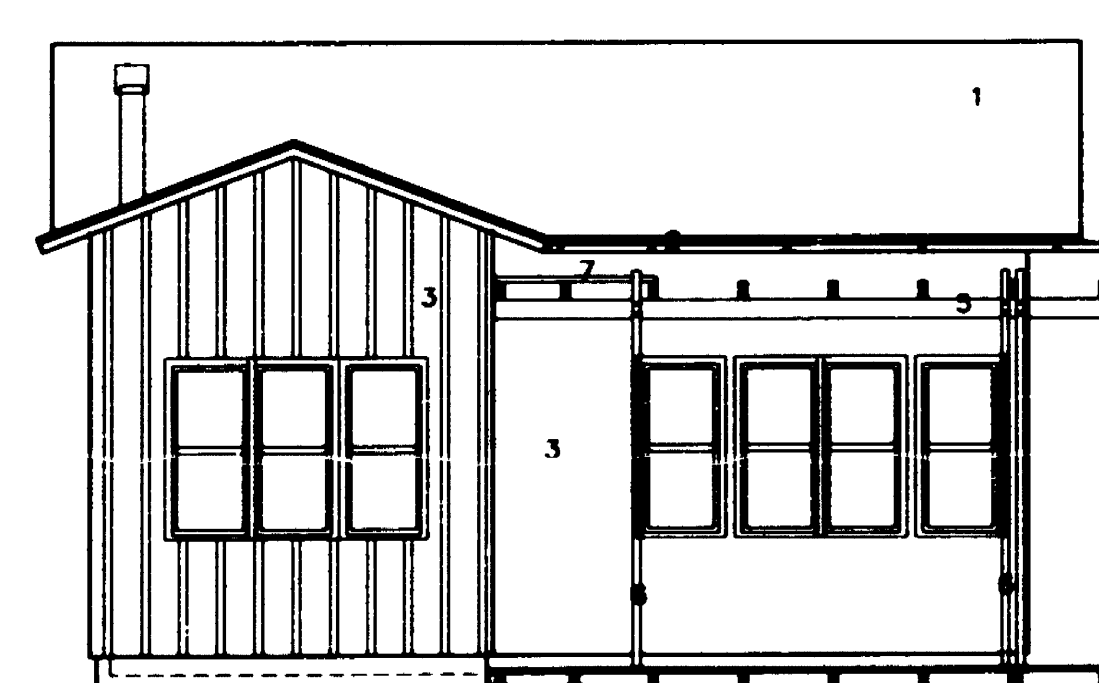

JULKISIVU ETELÄÄN

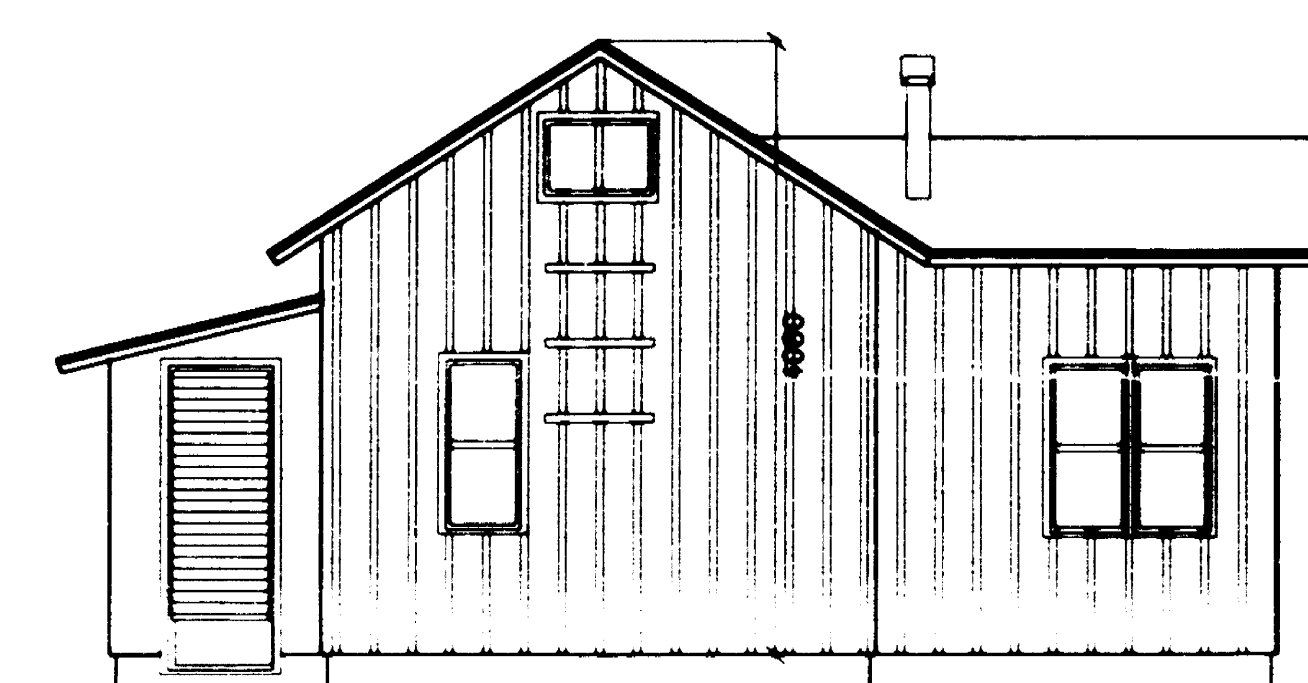

JULKISIVU ITÄÄN

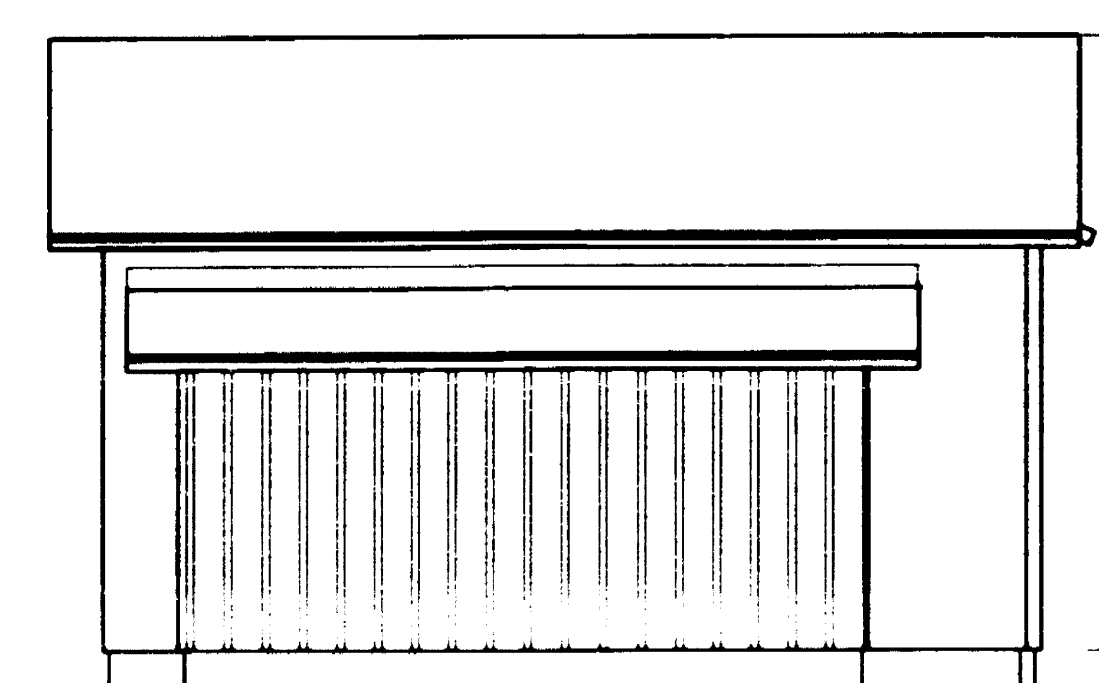

JULKISIVU POHJOISEEN

RAKENNUSLUVKORTTI/RAKASTON
Vahvistettu 2.4.2009
18.8
Hakaja 14.4.2009
Matti Oksanen

1:500 - 437-11

muutos	18.8.08	pöytäkirja	18.8.08
1	PELIKUVA	03.04.2009	HK


57 100 Savonlinna, Tuusula, Puh. 015 514 611, Faksi 015 514 834
Virkapuhelin 0505531511, hennu.kyllanen@rakennusmijoo.com

2007